

ANALISA PERMINTAAN BARANG

No	Kode Barang	Nama Barang	Satuan	Stock Saat Ini (A)	Rencana Kebutuhan (B)	Kekurangan (A-B+C)	Pending Penerimaan (C)	Jumlah	Realisasi Pembelian	Realisasi Penggunaan
1	IMO12001	Lampu Downlight 120x30cm & led driver/ballast, warna cahaya 6500k, Lumen: 4800lm, CRI >80 (Bertipe panel slim, bagian belakang rata)	Pes	0.00	60.00	-60.00	0.00	60.00	0.00	0.00
2	IMO12001	Lampu LED Tube 120mm (T8) Philips 16W LED/36W**, 1600lumen, 6500K	Pes	0.00	20.00	-20.00	0.00	20.00	0.00	0.00

Catatan :

KEBUTUHAN MATERIAL UNTUK PEMASANGAN LAMPU DIGEDUNG UNIT 6.

SITUASI :

Adanya kebutuhan material untuk penggantian lampu digedung unit 6. Kondisi saat ini, ada lampu yang sudah tidak menyala dan ada kondisi lampu yang sudah kedap - kedip sehingga memerlukan penggantian lampu yang baru. Eksisting saat ini, material tidak tersedia sehingga dibutuhkan pengadaan material.

TARGET :

Tersedianya material untuk pemasangan lampu digedung unit 6.

PROPOSAL :

1. Pengajuan Surat Permintaan Barang
2. Formulir Latar Belakang Habis Pakai terlampir.
3. Rencana Anggaran Biaya terlampir
4. Harga Penawaran Terlampir

Dibuat



Riki Septian

Planning and Reporting Staff

Diperiksa



Linda Dwi Rachmawan


Mechanical, Electrical and Plumbing Supervisor

Menyetujui



Dicky Mohammad Tasdik

Civil Engineering Manager

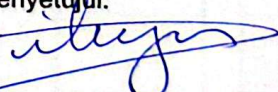 PT. MERSIFARMA TM SUKABUMI-INDONESIA	FORMULIR LATAR BELAKANG PERMINTAAN BARANG HABIS PAKAI DEPARTEMEN:PROJECT	<i>Diisi oleh Pemohon</i> No. : 027/LBPBHP/III/2026
Nama Barang Habis Pakai: MATERIAL PENGGANTIAN LAMPU DI GEDUNG UNIT 6 <i>Berlaku untuk satu jenis barang</i>		Rencana Waktu Penggunaan: April 2026 Lead time Purchasing: 7 Hari
Masa Waktu Pakai <u>± 5 Tahun</u>		Masa Frekuensi Pakai <u>Setiap Hari Kerja</u>
☐ Permintaan Item Baru	☐ Permintaan Kebutuhan Jadwal Kerja	
☐ Bahan Penunjang ☐ Perlengkapan Listrik ☐ Suku Cadang ☐ Alat Tulis ☐ Bahan Kebersihan ☐ Hardware ☐ Inkjet/Laserjet Print ☐	☐ Innovator ☐ Kalibrasi ☐ Sample Bahan Kemasan ☐ Perbaikan ☐ Sample Bahan Baku ☐ Marketing Promosi ☐ Kualifikasi ☒ Project	
SYARAT WAJIB PERMINTAAN BARU 1. Sertakan Foto Barang Baru. 2. Dibuat hanya sekali untuk awal mendaftarkan ke sistem QAD. 3. Pemesanan selanjutnya menggunakan Analisa Permintaan Barang dengan melampirkan hasil verifikasi stok fisik (kartu stok/bin card).	SYARAT WAJIB PERMINTAAN JADWAL KERJA 1. Formulir Perbaikan (jika dibutuhkan). 2. Setiap pengajuan menyertakan jadwal/timetable. 3. Dibuat setiap mengajukan kebutuhan untuk memenuhi rencana jadwal kerja, sekalipun barang sudah terdaftar di sistem QAD.	
Digunakan untuk	Untuk penggantian lampu di gedung unit 6.	
Latar belakang permintaan	Adanya kebutuhan material untuk penggantian lampu di gedung unit 6. Kondisi saat ini, ada lampu yang sudah tidak menyala dan ada kondisi lampu yang sudah kedap - kedip sehingga memerlukan penggantian lampu yang baru. Eksisting saat ini, material tidak tersedia sehingga dibutuhkan pengadaan material.	
☐ Perlu Minimum Stock <i>Tentukan Reorder Point</i>		
Dibuat:  Riki Septian Tgl. <i>(Staf/Koord.)</i>	Diperiksa:  Linda Dwi Rachamawan Tgl. <u>26 mar 2026</u> <i>(Koord./Spv/Ast. Mgr)</i>	Menyetujui:  Dicky Mohammad Tasdik Tgl. <i>(Kepala Departemen)</i>
Nomor Dokumen : COM-FPT/001A.00	Tanggal Berlaku : 11 SEP 2023	Disetujui oleh : 

KEBUTUHAN PEMASANGAN LAMPU DI GEDUNG UNIT 6

NO	TOOLS	KEBUTUHAN	SATUAN	SNI QTY		SNI	SATUAN	HARGA	
				+ WASTE	TOTAL QTY			TOTAL HARGA	
A MATERIAL LAMPU GEDUNG UNIT 6									
1	Lampu Downlight 120x30cm & led driver/ballast, warna cahaya 6500k, Lumen: 4800lm, CRI >80 (Bertipe panel slim, bagian belakang rata)	60	pcs	0%	60	1	pcs	Rp 320,000	Rp 19,200,000
2	Lampu LED Tube 120mm (T8) Philips 16W LED/36W**, 1600lumen, 6500K	20	pcs	0%	20	1	pcs	Rp 55,500	Rp 1,110,000

JUMLAH HARGA KEBUTUHAN MATERIAL	Rp 20,310,000.0
--	------------------------


Dibuat, 25 Maret 2026



Linda Dwi Rachmawan

Mechanical Electrical Plumbing Supervisor

Diperiksa

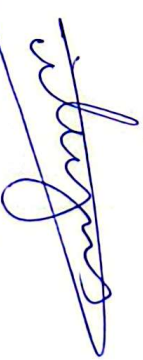

Dicky Mohamad Tasdik

Civil Engineering Manager

 **mersi**
Good Quality Improves Life's Quality

Harga Penawaran


1. Lampu Downlight



2. Lampu LED




3. Foto lampu yang dibutuhkan

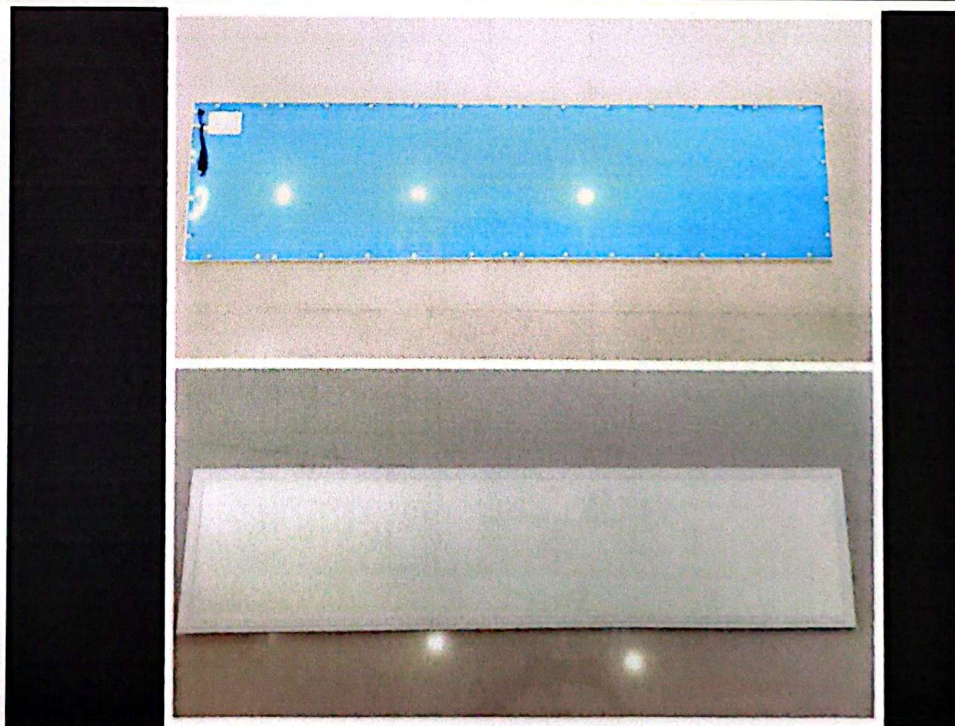

26/26
163
LDR

LAMPU UNIT 6B (LANTAI 1)

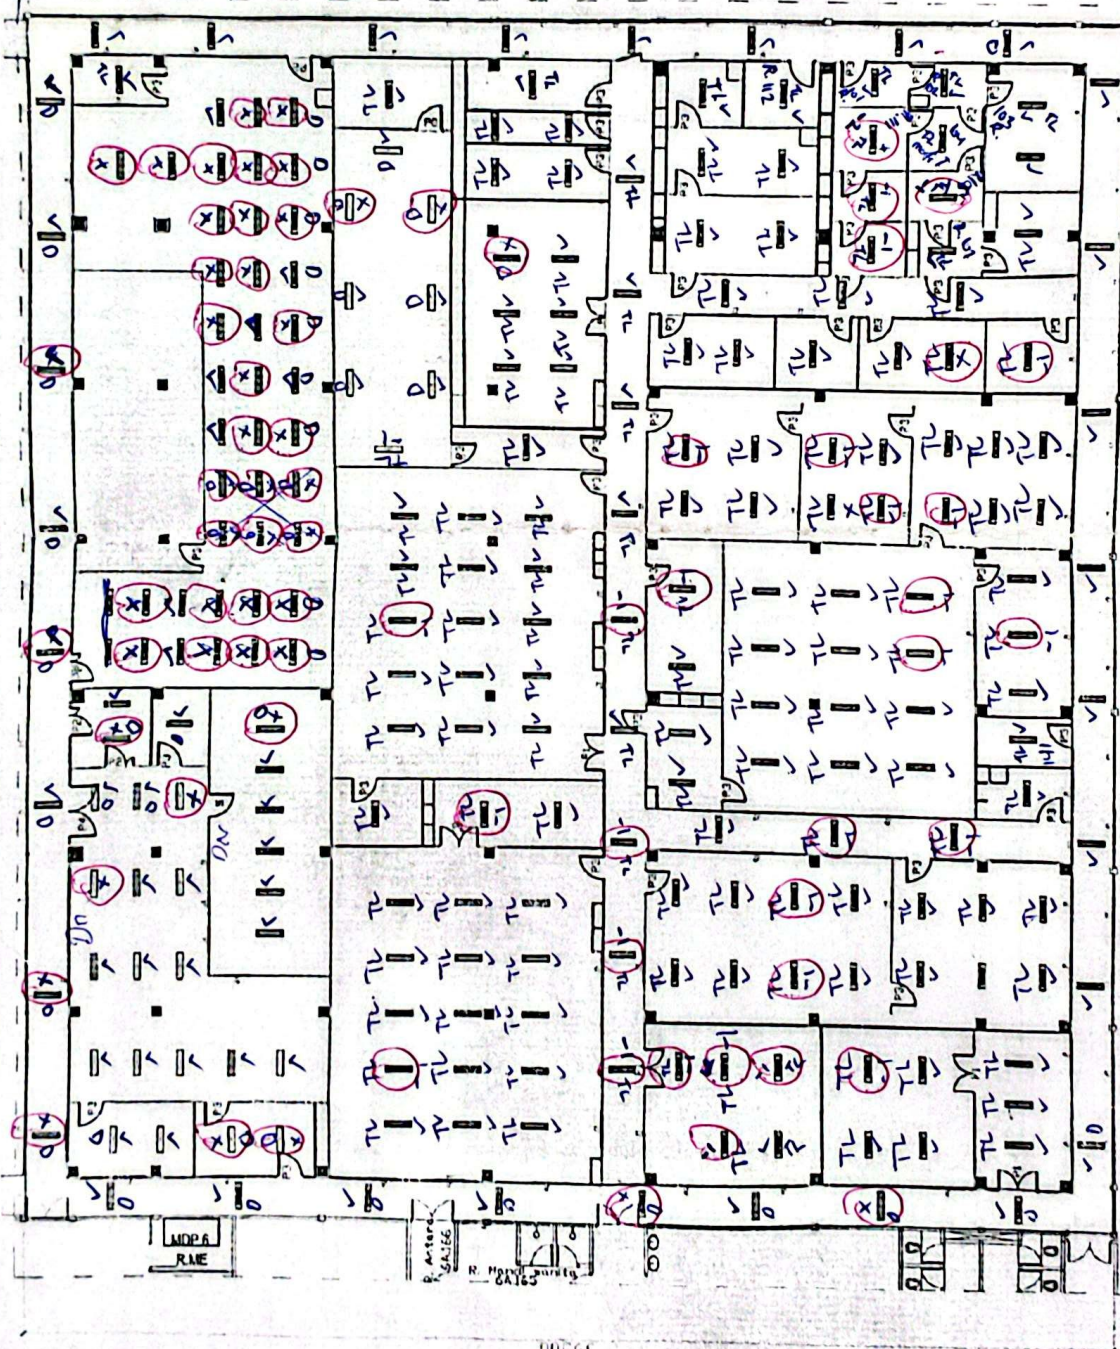

39500

00560

10412-13112



PT. MERSI

REVISI	
NO	REVISI
1	1
2	2
3	3
4	4
5	5
6	6
7	7
8	8
9	9
10	10



merisi
Good Quality, Improved Light Quality
SINARUM-CHIEF

AS BUILT DRAWING


PAT. 01-PI/001.00

LAMPU UNIT 6 A (LANTAI 2)

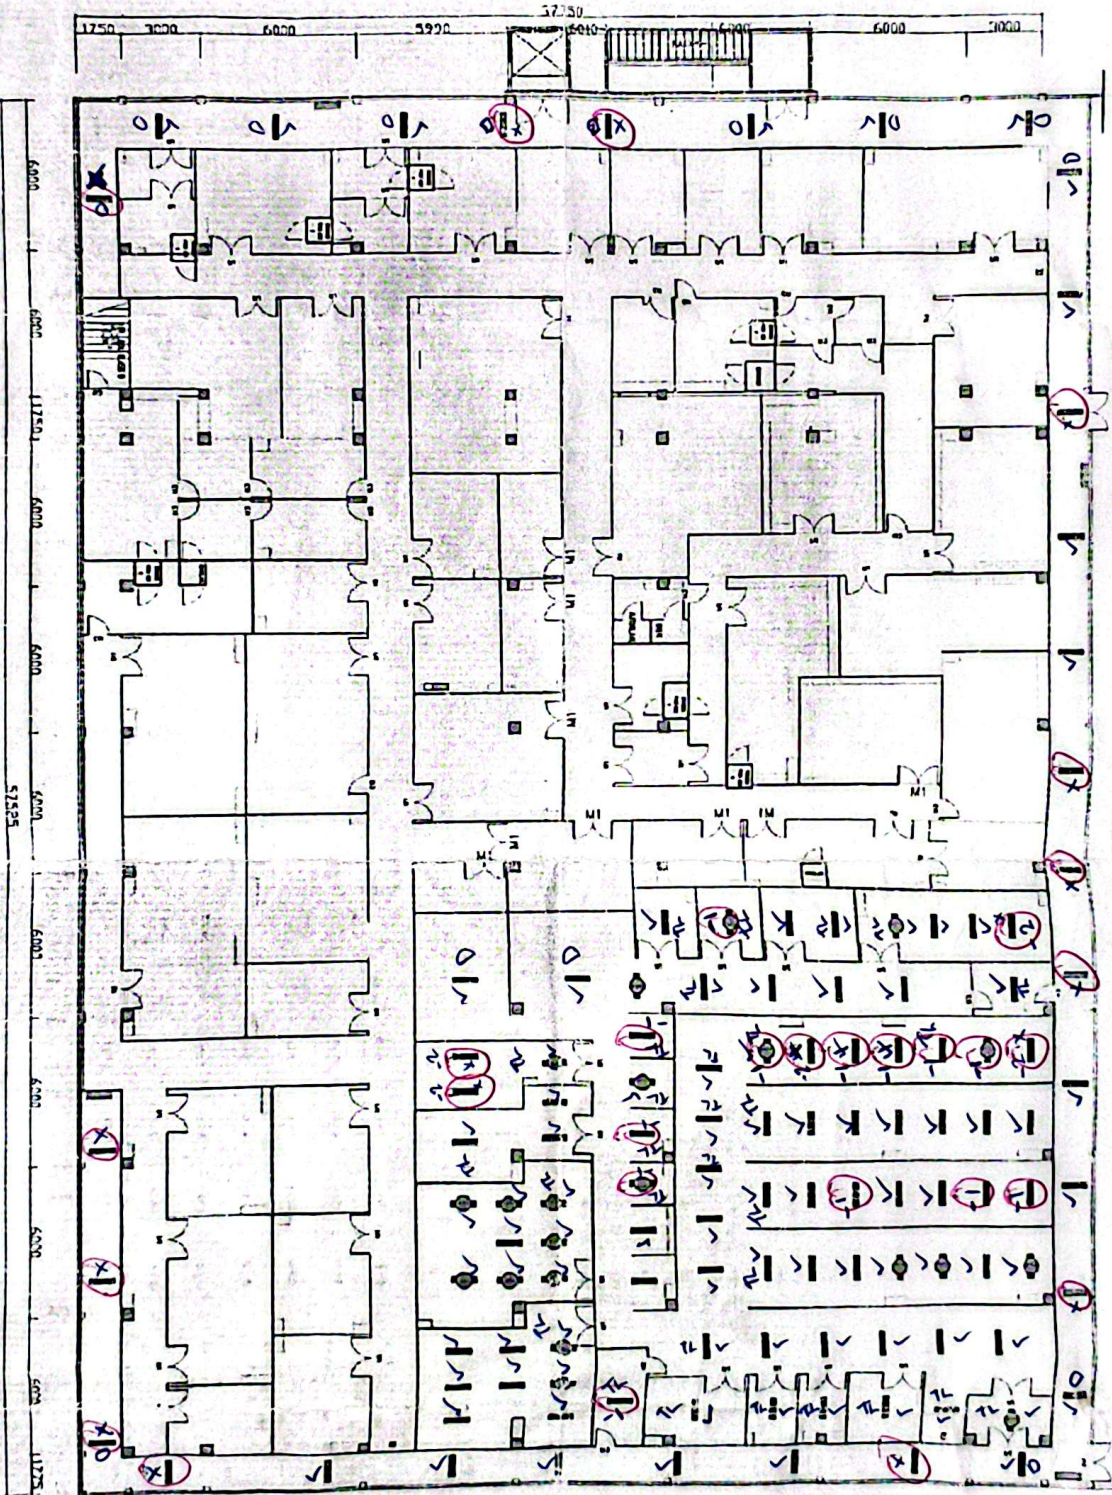

60/31 m/h

LOKASI KERTAS 1:200		NO. 1 NO. 2 NO. 3 --	--	---