

NOTASI	KETERANGAN
	JALUR KELUAR DAN MASUK ORANG
	JALUR KEMAS PRIMER
	JALUR KEMAS SEKUNDER
	JALUR BAHAN AWAL
	JALUR OBAT JADI

- N/A

NO	<u>NO. REFERENSI</u> REFERENCE NUMBER	
NO	<u>TANGGAL</u>	REVISION

Deskripsi revisi :

— N/A



SUKARUMI-CIKEMBAR


STATUS GAMBAR	
DRAWING STATUS	

AS BUILT DRAWING

JUDUL GBR.
DRAWING TITLE

LAYOUT UNIT 6B

PROJECT	UNIT 6B		
	PARAF INITIALS	TANGGAL DATE	UKURAN SIZE
DIGAMBAR DRAWN			A3
DIPERIKSA CHECKED			
DISETUJUI APPROVED			SKALA SCALE
DISETUJUI APPROVED			NTS
DISETUJUI APPROVED			
NO. GAMBAR DRAWING NUMBER			REV
D-A-L-U6S.L1-001			00

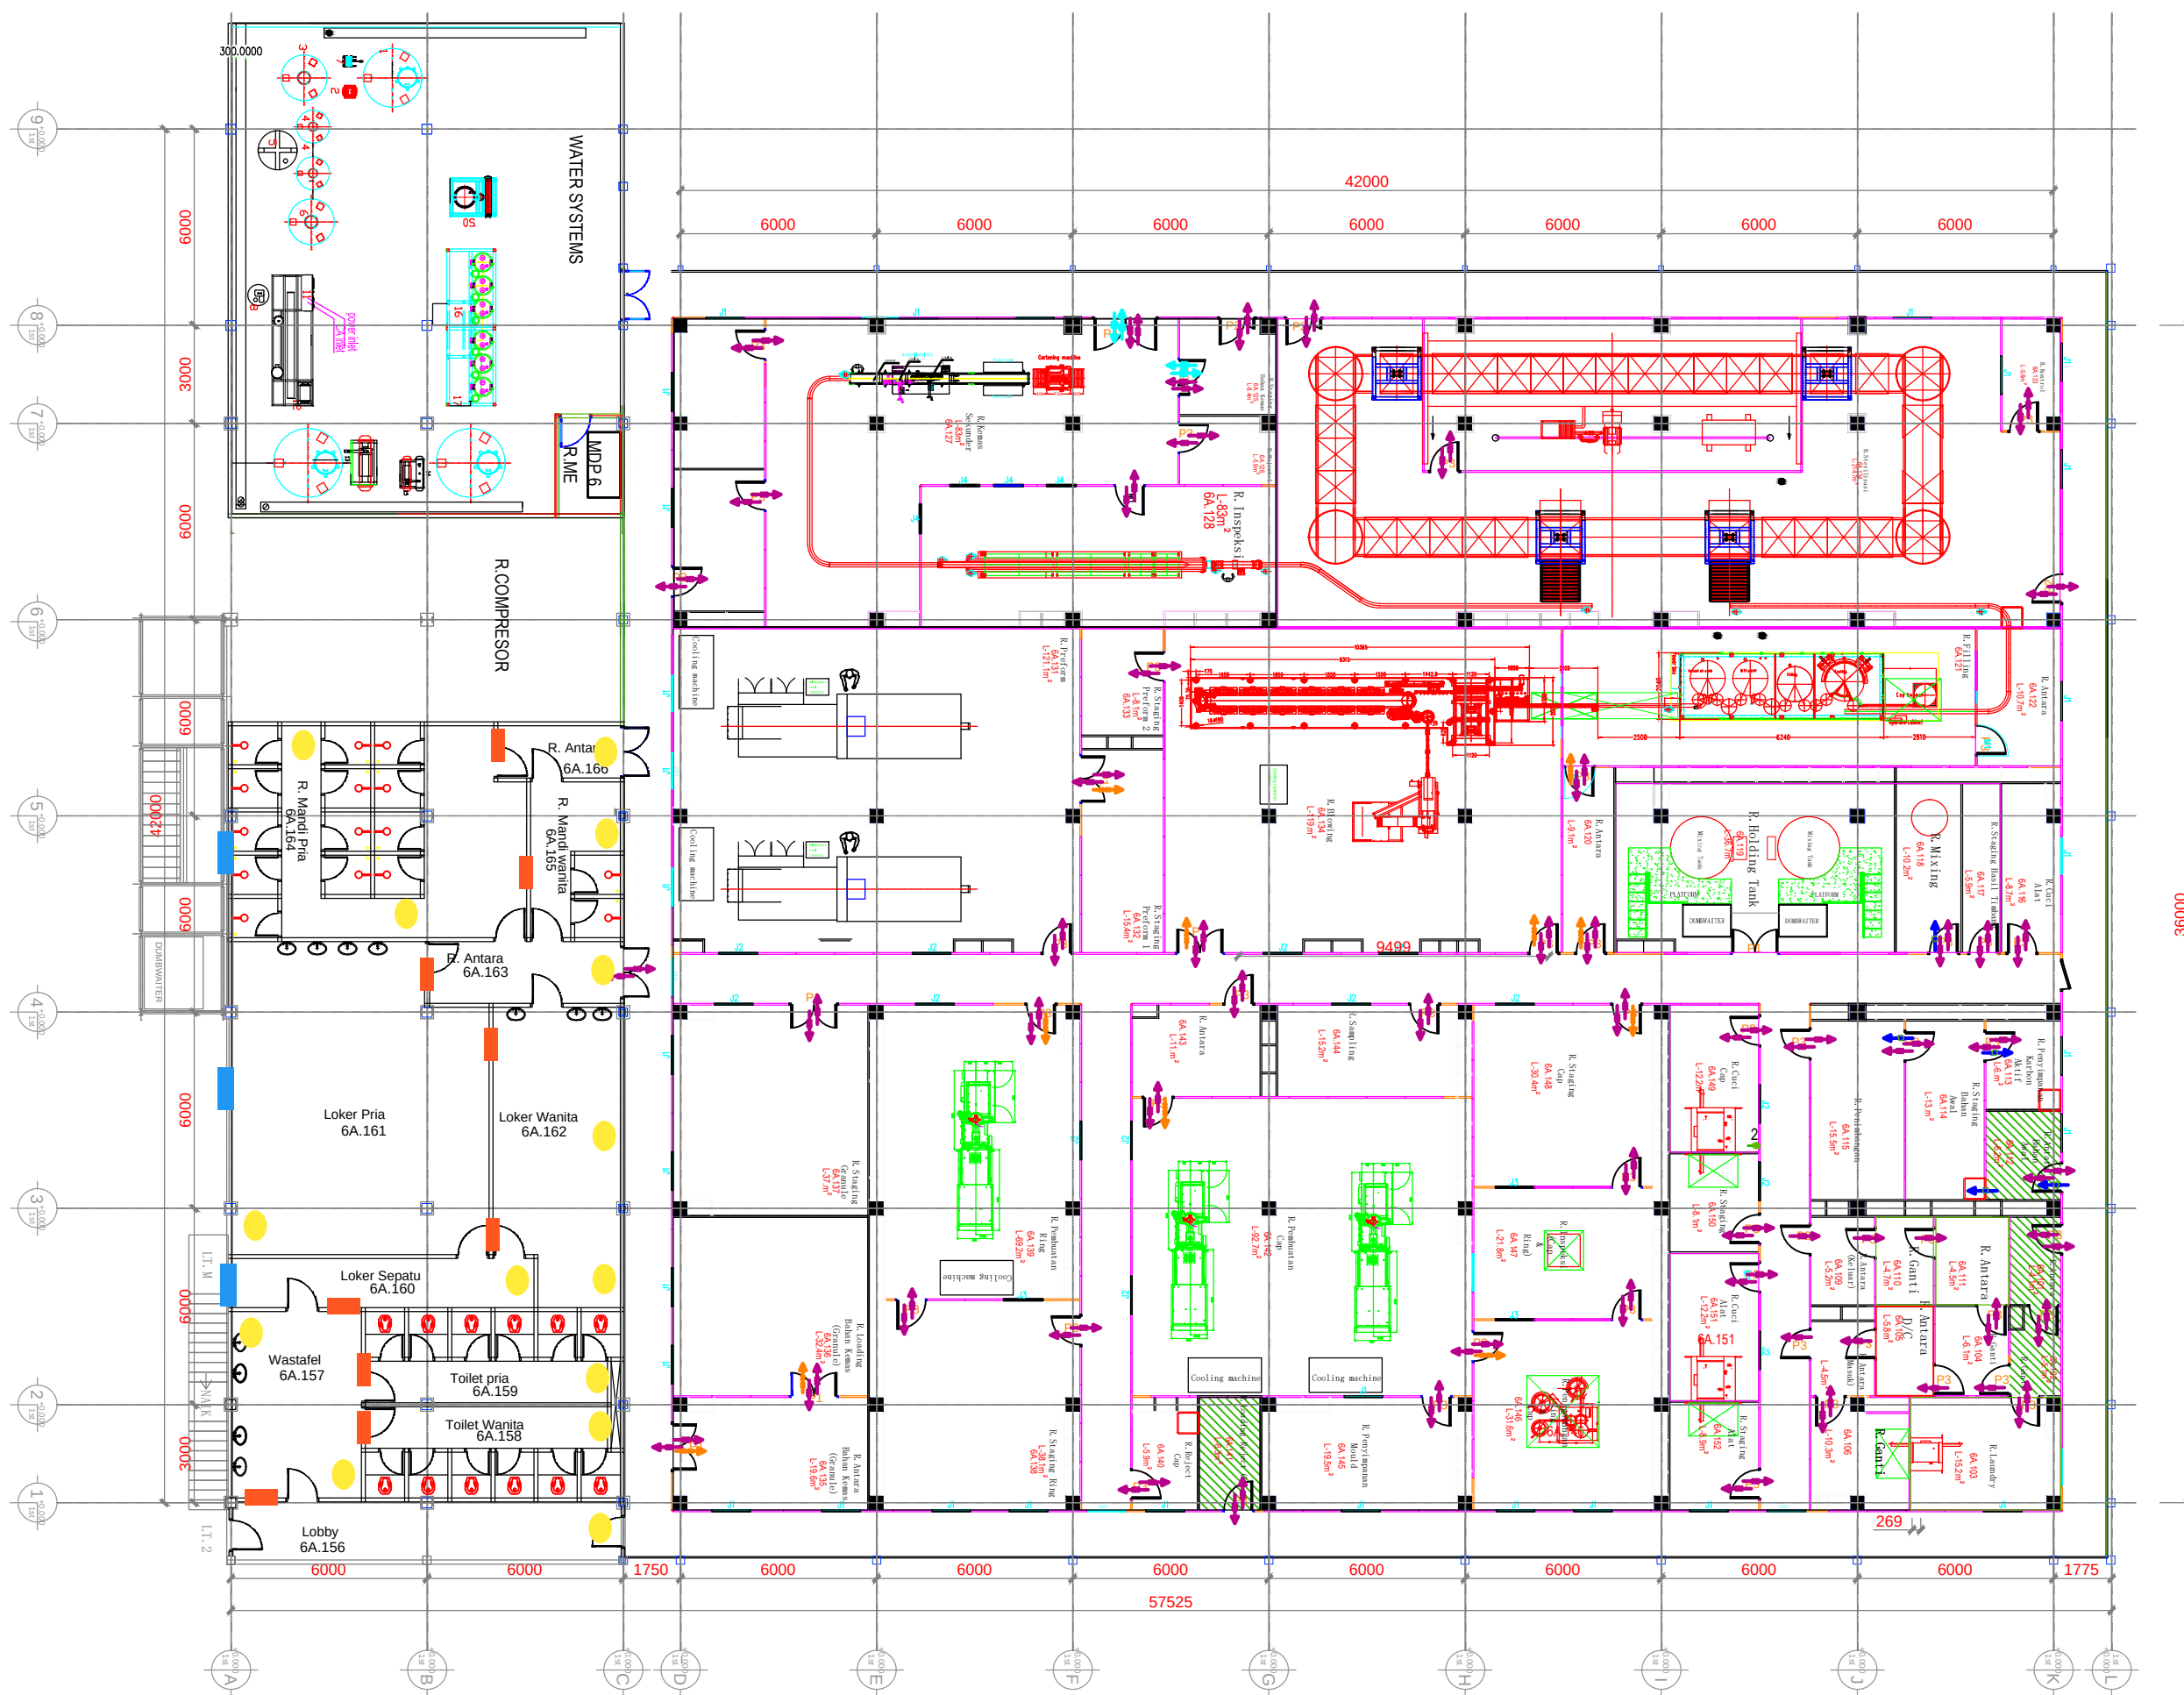

LAYOUT UNIT 6B

SKALA N.T.S