



PT. MERSIFARMA TM
SUKABUMI-INDONESIA

FORMULIR LATAR BELAKANG PERMINTAAN BARANG

Diisi oleh Pemohon

DEPARTEMEN : QA

No. : 003 /LBPB/ 06 /20 26

- ☐ Peralatan Produksi
☐ Peralatan Engineering
☐ Peralatan Umum / Logistik / K3
☐ Peralatan Komputer

- ☐ Peralatan Laboratorium
☒ Peralatan Kualifikasi
☐
☐

Rencana Waktu Penggunaan:

Jul 2026

Lead time Purchasing :

☐ Peralatan Baru

☐ Penambahan

☐ Penggantian

☐ Berita Acara Kerusakan

SYARAT WAJIB PERALATAN BARU DAN PENAMBAHAN:

1. Lampirkan Foto / Brosur / Leaflet / Drawing Peralatan Baru.
2. Lampirkan Estimasi Harga atau Penawaran Harga.
3. Permintaan Peralatan Jenis Baru dibuat hanya sekali untuk awal mendaftarkan ke sistem QAD.
4. Permintaan Penambahan Peralatan jenis yang sama tetap mengisi Formulir dengan melampirkan Histori Peralatan beserta Nomor Inventaris sebelumnya.
5. Barang diterima oleh Pemohon wajib memberikan Nomor Inventaris sesuai penomoran standar perusahaan.

SYARAT WAJIB PENGGANTIAN:

1. Lampirkan Foto Peralatan sebelumnya yang akan diganti.
2. Lampirkan Berita Acara Kerusakan.
3. Permintaan Penggantian Peralatan tetap mengisi Formulir dengan menyampaikan penggantian dengan jenis yang sama dari sebelumnya atau Jenis Baru.
4. Barang diterima oleh Pemohon wajib memberikan Nomor Inventaris sesuai penomoran standar perusahaan.

Nama Barang Name & Spesifikasi Barang (Merk, Tipe, dan Keterangan Lainnya)	Jumlah Unit	Estimasi Harga	Masa Waktu Pakai	Masa Frekuensi Pakai
- Jasa Kualifikasi Eksternal Kompresor, Gas Nitrogen, dan Gas Oksigen untuk Unit Steril dan Monsteril Parameter Partikel	42 POU	89.195.000	3-4 Hari	Sekap 6 Bulan (untuk persiapan Unit 1 Monsteril dan CAPA)
- Jasa Kualifikasi Eksternal Kompresor untuk Unit Monsteril Parameter Dew Point dan Oil Content.	17 POU			

Latar Belakang Permintaan & Peruntukkan

- Pemeriksaan dilakukan untuk mengetahui kualitas udara bertekanan (compressed air), gas nitrogen, dan gas oksigen yang akan digunakan untuk produksi. Parameter pemeriksaan berupa partikel, oil content, dan dew point.
- Tim Sampling kompresor dilakukan pada titik yang terkait produk di seluruh unit produksi.
- Pelaksanaan Kualifikasi Kompresor Monsteril untuk parameter dew point, oil content, dan partikel, sekaligus persiapan Operational Unit 1 Monsteril
- Pelaksanaan Kualifikasi Kompresor Steril, Gas Nitrogen (Unit Steril dan Unit 6A), dan Gas Oksigen (Unit 1 Steril dan 6A) untuk parameter partikel.

Dibuat:

Tgl. : 03/12/26
Nama : Helen Venia
(Kordinator / Supervisor)

Diperiksa & disetujui :

Tgl. : 03/12/26
Nama : Simon di
(Manager)

Nomor : PP-FO/001.00
Dokumen

Tanggal : 24 DEC 2025
Berlaku

Disetujui :
Oleh

QUOTATION

To : PT Mersifarma Tirmaku Mercusana
Address : Jl. Pelabuhan Km.18
Kec. Cikembar, Kab. Sukabumi
Jawa Barat 43161
Telp : (0266) 321877
PIC : Ibu Helen
Title : Compressed Air Quality Check

No. : 01906/Q/HT/HM/05/2026
Date : 29 Mei 2026
Prepared By : Haris Munandar
Valid Until : 29 Juni 2026
Telp : 021-88872398
Email : haris@v-dtech.com

No.	Item	Description	Qty	UoM	Unit Price	Total Price
1.	-	Pengecekan Particle	42	PoU	Rp 1.650.000	Rp 69.300.000
2.	-	Pengecekan Dewpoint dan Oil Content	17	PoU	Rp 1.750.000	Rp 29.750.000
Total						Rp 99.050.000
Discount 10%						Rp 9.905.000
Total Nett Price (excl. vat)						Rp 89.145.000

TERMS AND CONDITIONS:

Price Condition : FRANCO – Sukabumi, Exclude PPN.
Pricing is based on the total number of sampling points. Different quantities may result in different unit prices according to the applicable quantity discount scheme

Payment Term : 30 Days after BAST

Delivery : TBA from Customer

Validity Period : 1 Month from Quotation date

This concludes this offer. Please contact us if you require further information.
Thank you for your attention.

Daftar Point of Use (PoU) Compressor, Gas Nitrogen, dan Gas Oksigen

Pengujian Partikel

Gas Nitrogen:

- Unit 6A:
 - R. Mixing 3
 - R. Aseptic Filling Ampoule 1
 - R. Bulk Mixing
 - R. Terminal Sterilization Filling Vial 1
- Unit 1 Steril:
 - R. Aseptic Filling Ampoule
 - R. Mixing Aseptic
 - R. Terminal Sterilization Filling Vial 1
 - R. Terminal Sterilization Mixing 1

Gas Oksigen:

- Unit 6A:
 - R. Aseptic Filling Ampoule 1
- Unit 1 Steril:
 - R. Aseptic Filling Ampoule 1

Compressor

- Header Compressor Nonsteril
- Header Compressor Steril Low (6A dan 6B)
- Header Compressor Steril High (6B)
- Unit 1 Nonsteril:
 - R. FGB 2
 - R. Blistering 2
 - R. Coating RnD
- Unit 2:
 - R. Filling Dry Syrup
 - R. Cuci Alat
- Unit 3:
 - R. Kemas Primer 2 (Blistering)
 - R. FBG
 - R. Coating
- Unit 4:
 - R. Coating 3 Unit 4 Lantai 1
 - R. Kemas Primer 2 Unit 4 Lantai 1

- R. FBD Unit 4 Lantai 2
- R. Final Mixing Unit 4 Lantai 2
- Unit 5:
 - R. Filling Inhalasi
 - R. Cuci Botol
- Unit 8C IOT:
 - R. Poles Kapsul
 - R. Kemas Primer Kapsul
- Unit 1 Steril:
 - R. Mixing Aseptis
 - R. Filling Vial SA
 - R. Service Washing Ampul
 - R. Service Washing Vial
- Unit 6A
 - R. Washing Vial 1
 - R. Washing Vial 2
 - R. Washing Ampul 3
 - R. Washing Ampul 4
 - R. Aseptis Filling Ampul 1
 - R. Filling Vial 1
- Unit 6B
 - R. Filling Before Filter
 - R. Filling After Filter
 - R. Blowing

Total PoU Partikel → 42 titik


Pengujian Dew Point & Oil Content

Compressor

- Header Compressor Nonsteril
- Unit 1 Nonsteril:
 - R. FGB 2
 - R. Blistering 2
 - R. Coating RnD
- Unit 2:
 - R. Filling Dry Syrup
 - R. Cuci Alat

- Unit 3:
 - R. Kemas Primer 2 (Blistering)
 - R. FBG
 - R. Coating
- Unit 4:
 - R. Coating 3 Unit 4 Lantai 1
 - R. Kemas Primer 2 Unit 4 Lantai 1
 - R. FBD Unit 4 Lantai 2
 - R. Final Mixing Unit 4 Lantai 2
- Unit 5:
 - R. Filling Inhalasi
 - R. Cuci Botol
- Unit 8C IOT:
 - R. Poles Kapsul
 - R. Kemas Primer Kapsul

Total PoU Dew Point & Oil Content → 17 titik

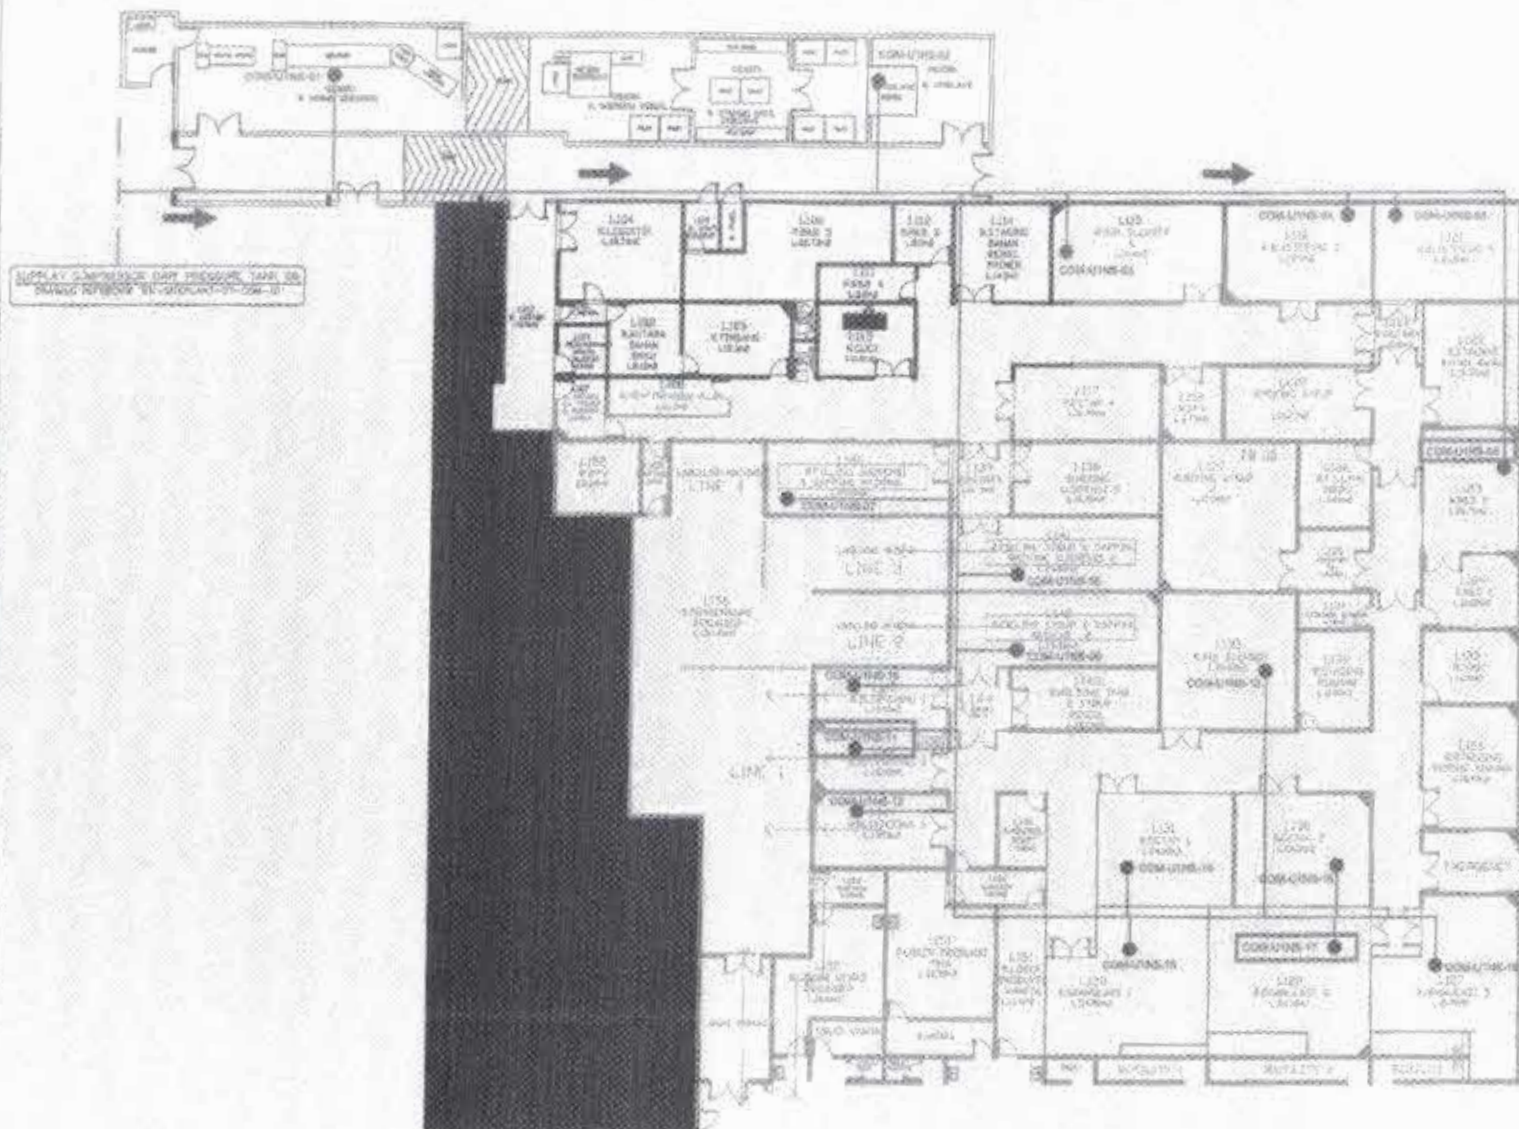



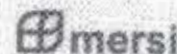


Good Quality, Superior Service & Quality
PT. MERSIFARMA TM




LAYOUT USER POINT COMPRESSOR UNIT 1 NONSTERIL



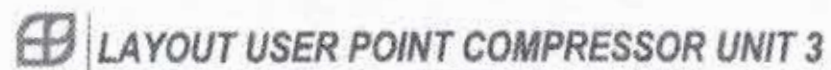

Legend


Good Quality, Improve Life's Quality

PT. MERSIFARMA TM

[illegible]

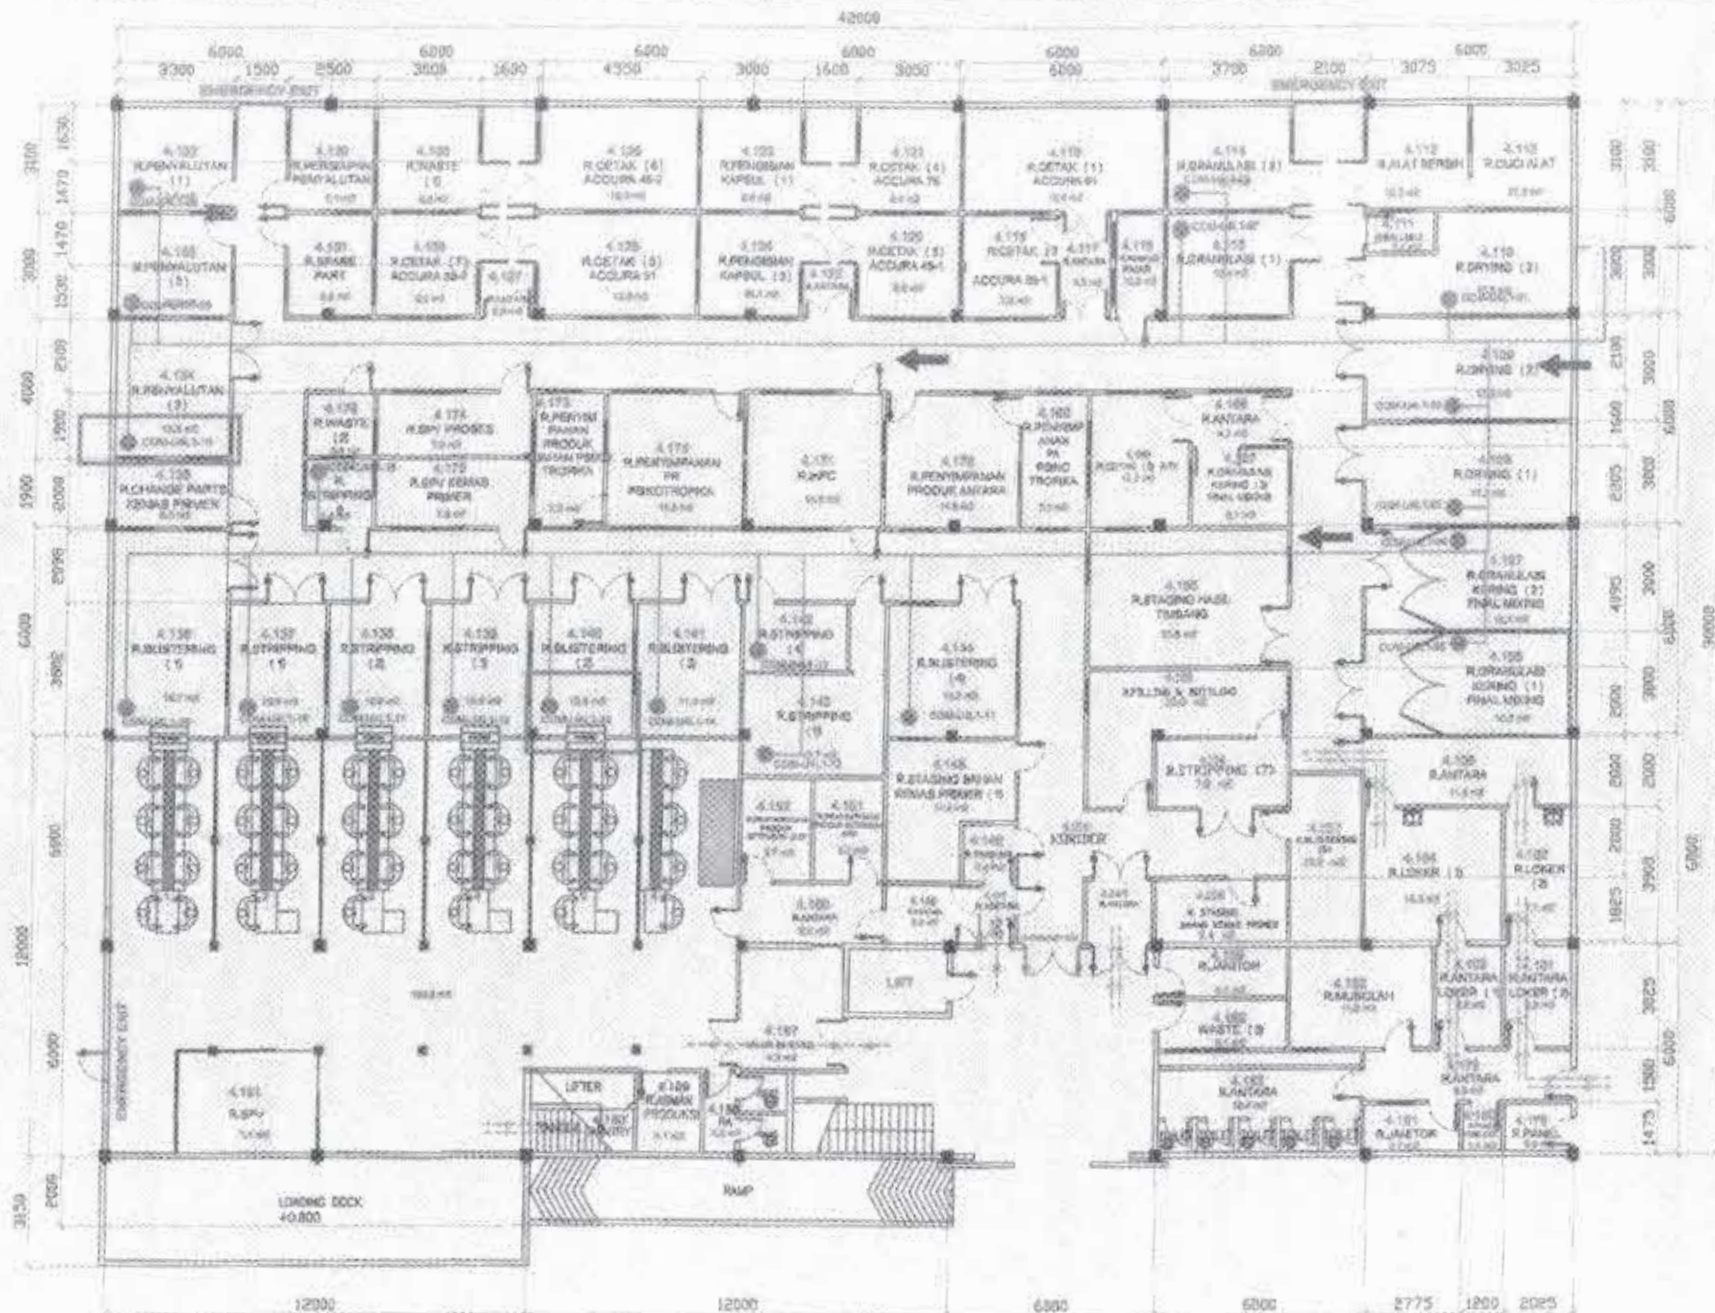

KETERANGAN

Simbol	Keterangan


mersi
Good Quality Improves Life's Quality
SUKABUMI-CIKEMBAR

AS BUILT DRAWING

UNIT 4 LANTAI 1

PROJEK	UNIT 4 LANTAI 1
PROJEK	AJ
PROJEK	N71
PROJEK	N71
LAYOUT USER POINT COMPRESSOR UNIT 4 LANTAI 1

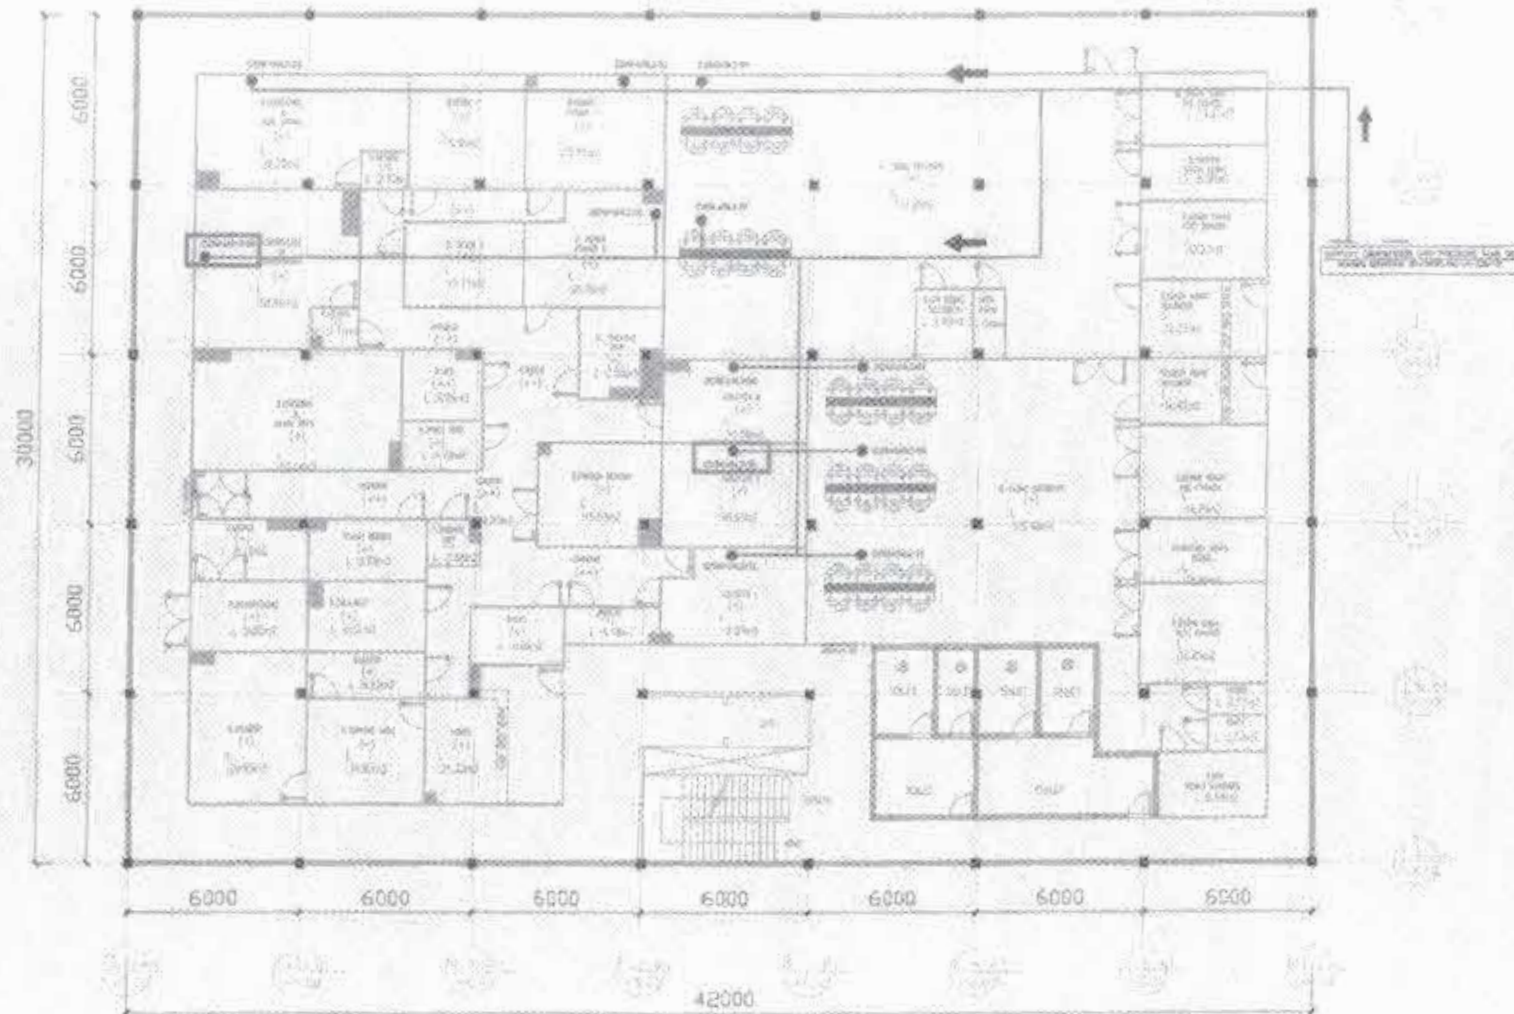

Legenda

NOTASI	KETERANGAN
	ARAH BUKA TITIK KOMPRER
	ARAH TUTUP TITIK KOMPRER




 
LAYOUT USER POINT COMPRESSOR UNIT 4 LANTAI 2



Legend


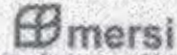

PT. MERSIFARMA TM

[illegible]

LAYOUT USER POINT COMPRESSOR UNIT 5

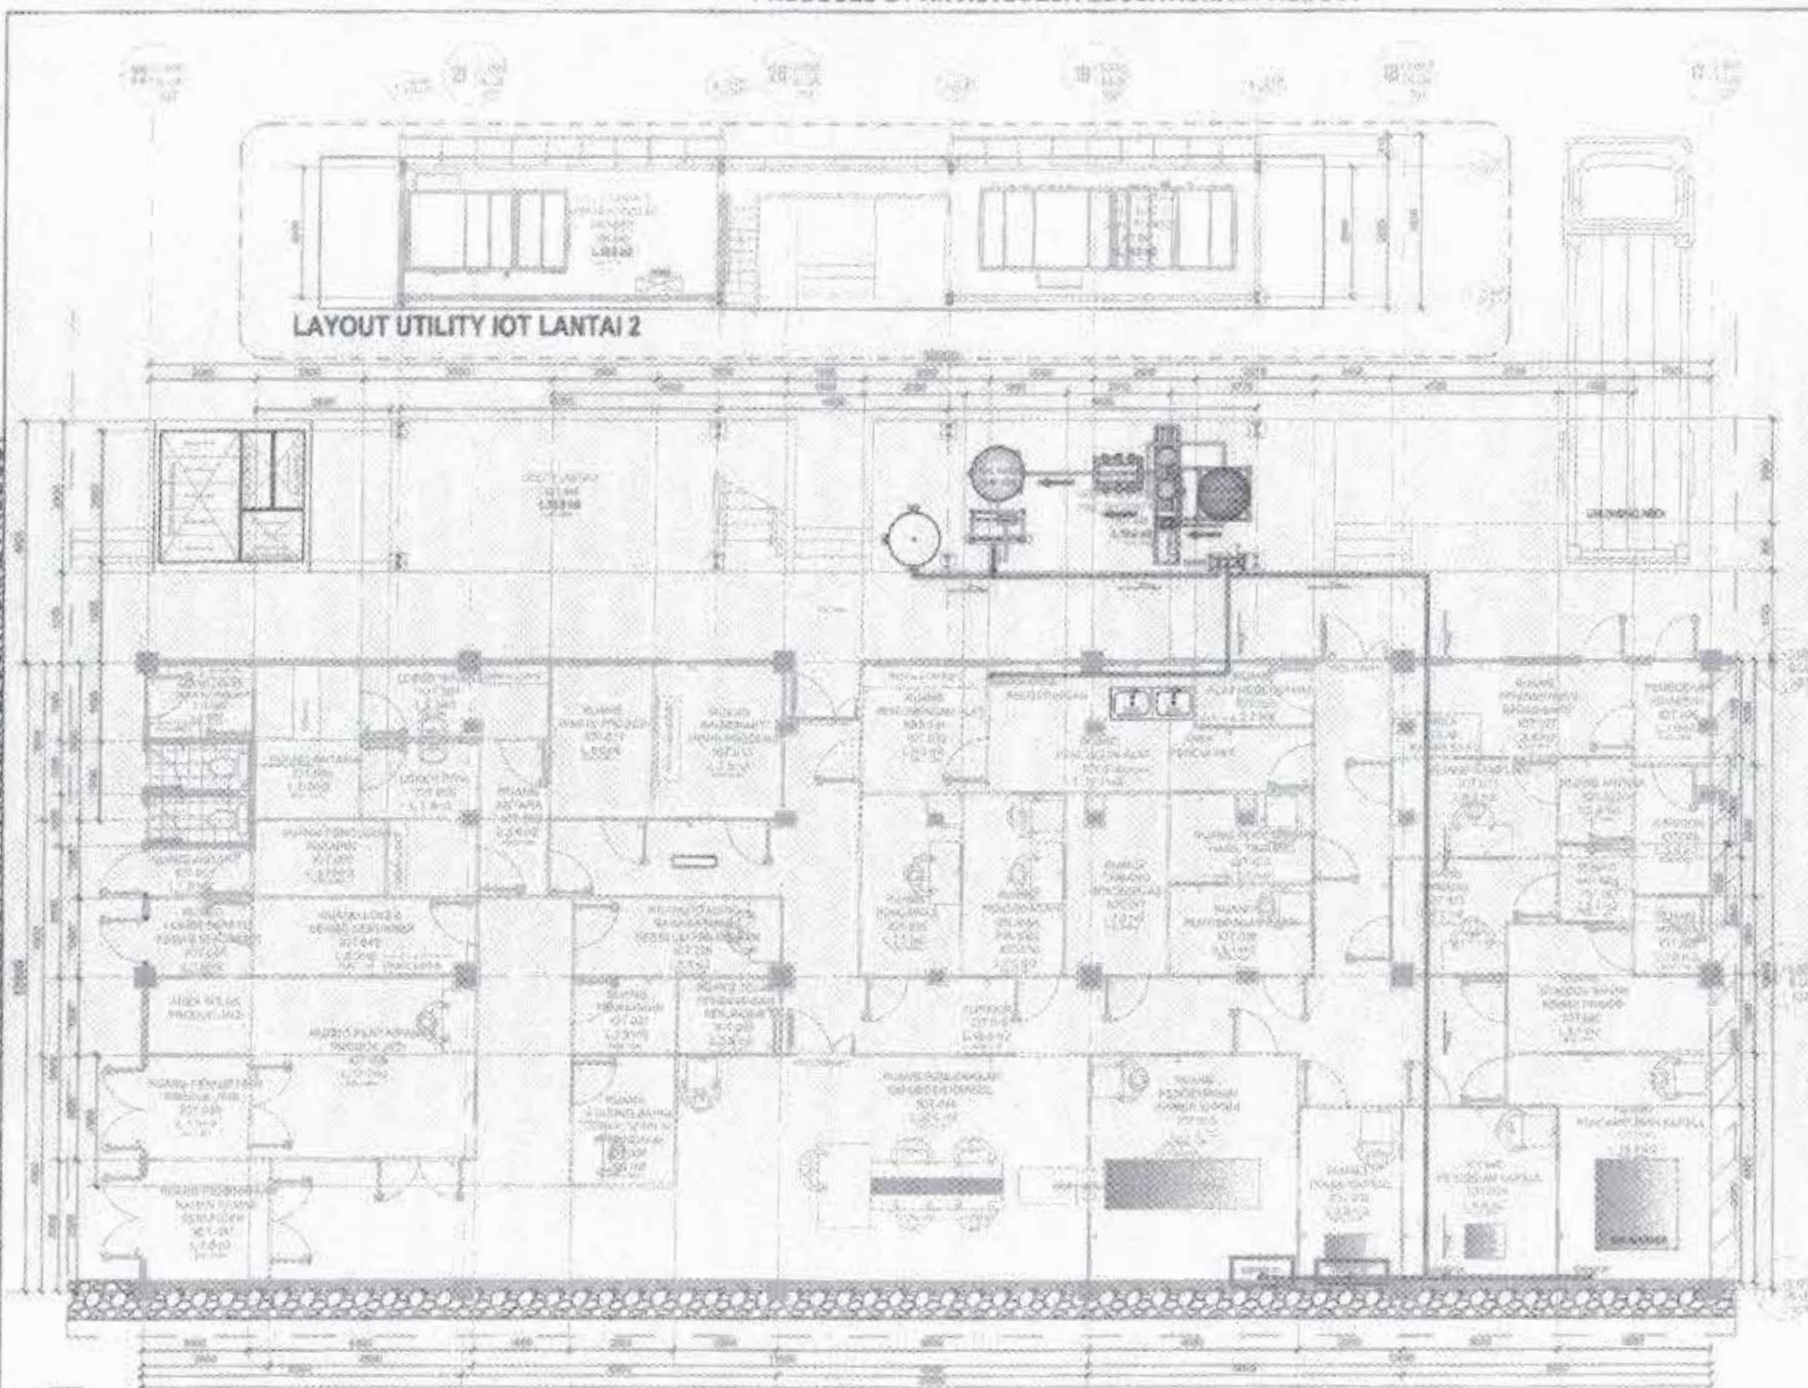

DRAWING COMPRESSOR UNIT IOT

523A 1:100

PRODUCED BY AN AUTODESK EDUCATIONAL PRODUCT



NOTASI	KETERANGAN
K_{K}	FAKTOR KOMPRESI
K_{D}	FAKTOR DISTRIBUSI


[illegible]


mersi
Good Quality Improves Life's Quality

D-M-CO-UIOT.LI-003

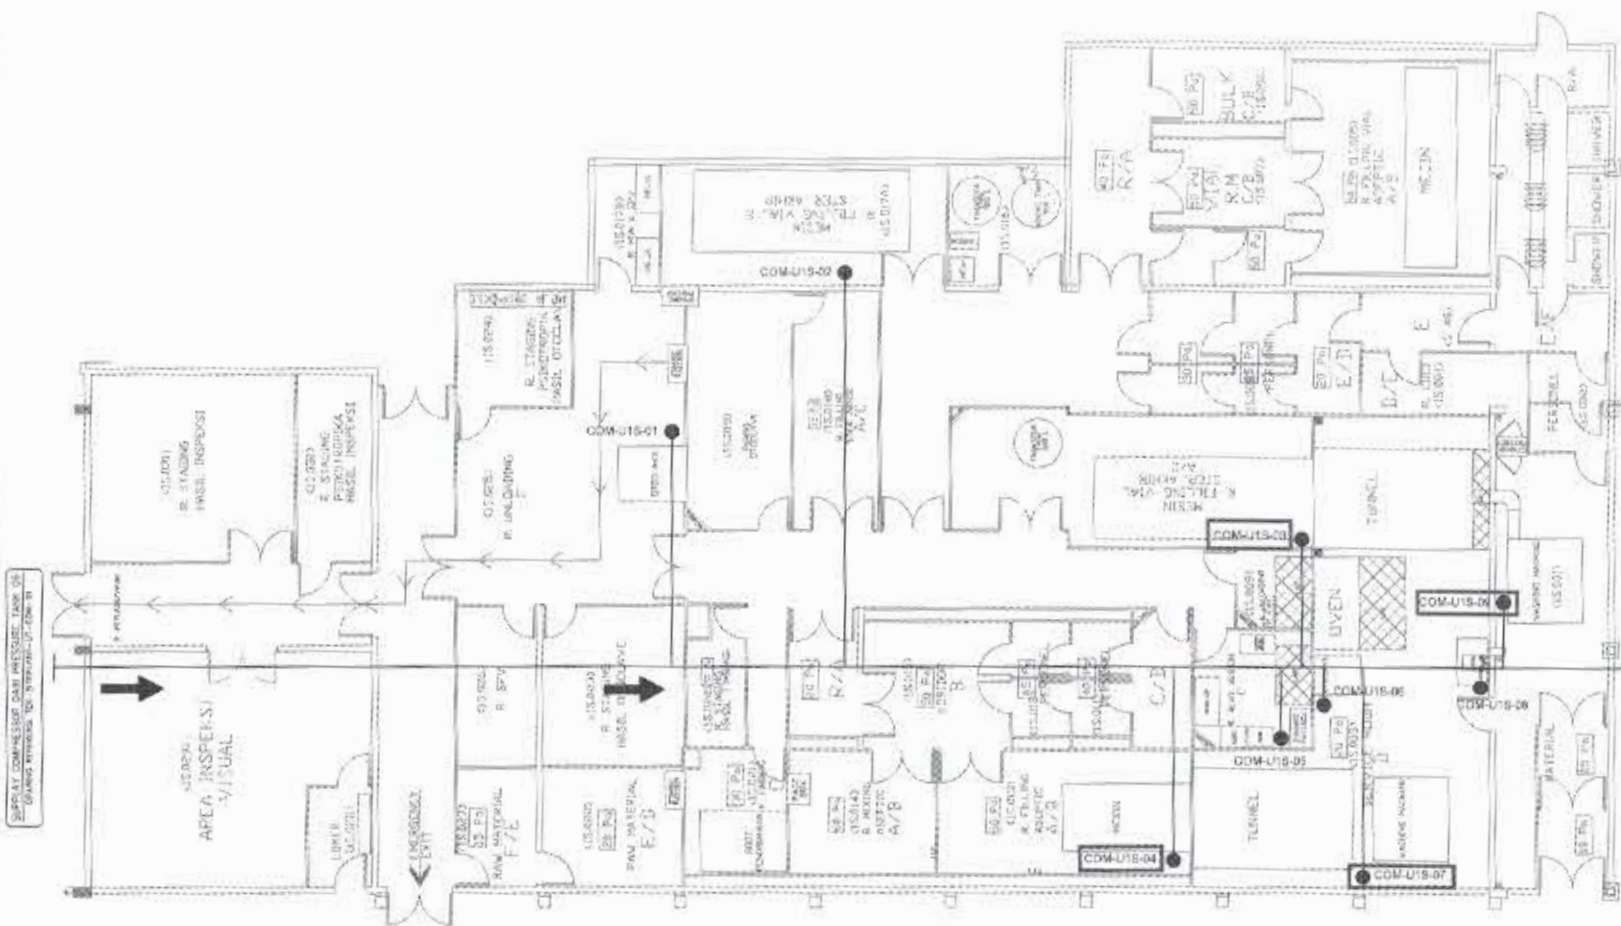

LAYOUT USER POINT COMPRESSOR UNIT 1 STERIL

NOTASI	KETERANGAN
	8 LAYER-TURN COMPRESSOR
	LINE PUMP COMPRESSOR

ISSUING REFERENCE					
NO.	DWG NO.	DWG TITLE			REV
(1)	TB-8-AH	ABOUT MAP I			XO
REMARKS					
NO.	TABLER	DWG TITLE			REV



mersi

Good Quality Improves Life's Quality

PT. MERSIFARMA TM

STATUS: DRAFT (WORKS STATUS)		AS-BUILT DRAWING		



PT MERSIFARMA TM
SUKABUMI-INDONESIA

LAMPIRAN INSTRUKSI KERJA KUALIFIKASI GAS

No. Dokumen : QA.3-LIK/10.149J.00

Tanggal Dokumen Disetujui : 18 DEC 2025

Menggantikan No : -

8.10 Jalur Distribusi dan Titik sampling gas Nitrogen di Fasilitas Steril

Jalur Distribusi	Unit	User Point	Nomor Ruangan	Nama Ruangan	Kontak Produk		Aktif/Tidak		Justifikasi
					Ya	Tidak	Ya	Tidak	
Piping N ₂ 6A	6A Steril		6A.215	R. Mixing 3	√		√		Menciptakan atmosfer inert dalam tangki penyimpanan
			6A.217	R. Aseptic Filling Ampoule 01	√		√		Menciptakan atmosfer inert dalam kemasan primer (ampul)
			6A.255	Bulk Mixing	√		√		Menciptakan atmosfer inert dalam tangki penyimpanan
			6A.251	R. Terminal Sterilization Filling Vial 01	√		√		Menciptakan atmosfer inert dalam kemasan primer (vial)
Piping N ₂ 1 Steril	1 Steril		1.S.134	R. Filling Ampoule Aseptic	√		√		Menciptakan atmosfer inert dalam kemasan primer (ampul)
			1.S.135	R. Mixing Aseptic	√		√		Menciptakan atmosfer inert dalam atau tangki penyimpanan
			1.S.118	R. Terminal Sterilization Vial Filling 01	√		√		Menciptakan atmosfer inert dalam kemasan primer (vial)
			1.S.119	R. Terminal Sterilization Mixing 01	√		√		Menciptakan atmosfer inert dalam atau tangki penyimpanan

Catatan:

- Titik sampel yang di cek untuk *Nitrogen gases* yang kontak produk dan aktif digunakan untuk proses produksi.
- Total titik sampling *Nitrogen gases* yang kontak produk adalah 8 lokasi

Nomor Dokumen : QA.3-LIK/10.149J.00

Tanggal Berlaku :

Disetujui oleh :



PT MERSIFARMA TM
SUKABUMI-INDONESIA

LAMPIRAN INSTRUKSI KERJA KUALIFIKASI GAS

No. Dokumen : QA.3-LIK/10.149K.00

Tanggal Dokumen : **18 DEC 2025**
Disetujui

Menggantikan No : -

8.11 Jalur Distribusi dan Titik sampling gas Oksigen di Fasilitas Steril

Jalur Distribusi	Unit	User Point	Nomor Ruangan	Nama Ruangan	Kontak Produk		Aktif/Tidak		Justifikasi
					Ya	Tidak	Ya	Tidak	
Piping O ₂	6A		6A.217	R. Aseptik Filling Ampoule 01		√	√		Untuk mendukung proses pembakaran atau sealing ampul
	1 Steril		1S.013	R. Filling Aseptic		√	√		Untuk mendukung proses pembakaran atau sealing ampul

Catatan:

- Titik sampel yang di cek untuk *Oxygen gases* yang kontak produk dan aktif digunakan untuk proses produksi.
- Total titik sampling *Oxygen gases* yang kontak produk adalah 2 lokasi

Nomor Dokumen : QA.3-LIK/10.149K.00

Tanggal Berlaku :

Disetujui oleh :