


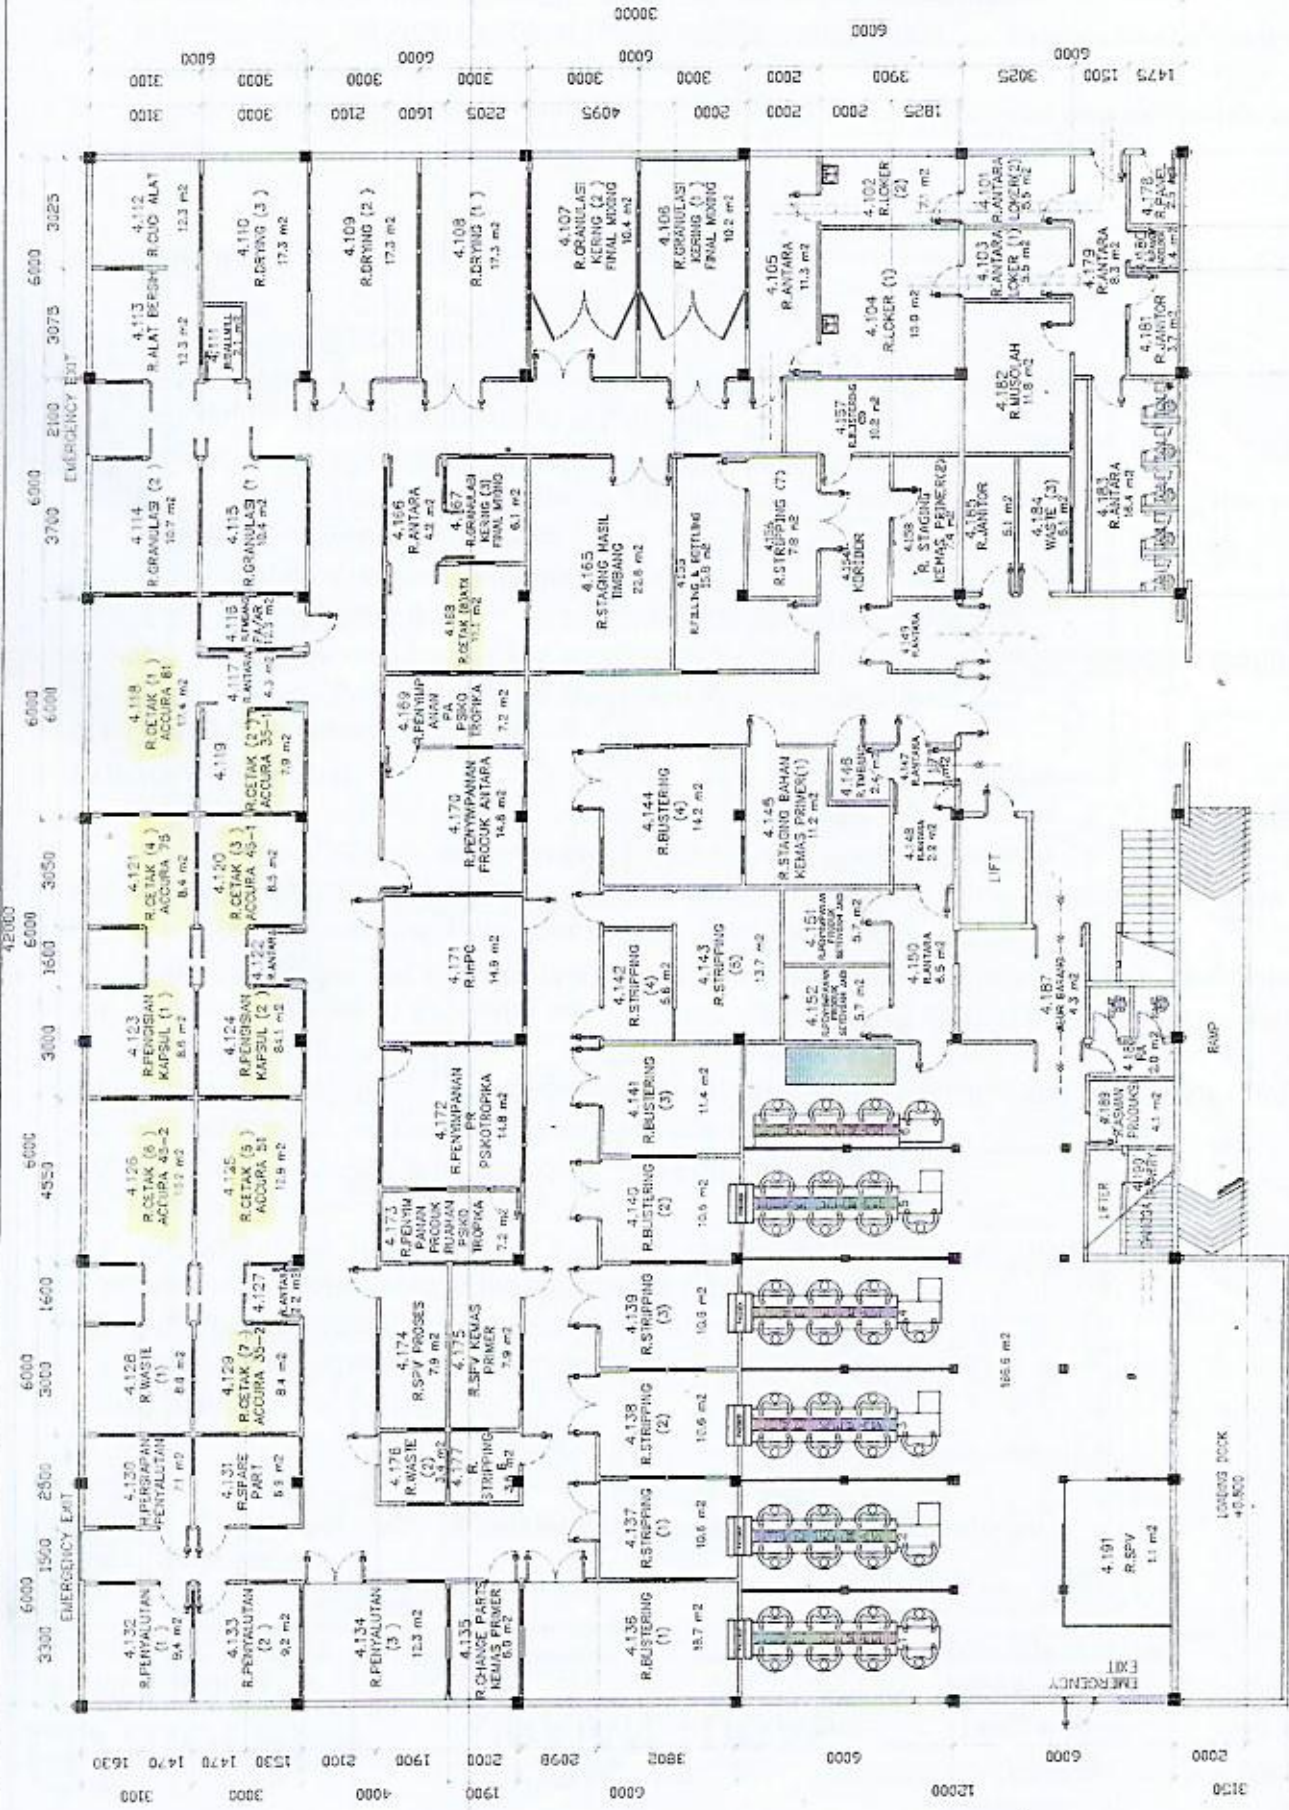

LOKASI

KETERANGAN

SYMBOL	MESEKIAN
SYMBOL	ALAT TUKANG
SYMBOL	ALAT TUKANG


merisi

Good Quality Improves Life's Quality

SUKABUMI-CHEVIBAR

AS BUILT DRAWING

PROJEKSI

UNIT 4 LANTAI 1




CV. PANCA PUTRA

Jl.H.Satibi No.39 Kp.Tengah RT.01/16 Cileungsi – Bogor 16820

Telp. (021) 8249 0154 Fax : (021) 8232590

Hp. 0813 8040 4200, 087780500792

Nomor	: 079//PP/PH/07/26	Tanggal	: Bogor, 17 Juli 2026
Lamp	:	Kepada Yth	: PT.MERSIFARMA TIRMAKU MERCUSUANA
Hal	: Penawaran Harga-Revisi		Wisma Tiara 4th Floor Jl.Raya Pasar Minggu Km.18 No.17, Jakarta 12510, Indonesia
		Up	: Ibu Emilda

Telp : 0857-9508-9493 , 0896-7539-9997
Fax : 021-7987686

Dengan Hormat,
Bersama ini kami mengajukan Penawaran Harga sesuai dengan permintaan yaitu mengenai :

No	Nama Barang & Ukuran	Qty	Unit	Satuan Rp.	Jumlah Rp.
1.	MEJA TIMBANGAN UK.33 X 36 X TINGGI KAKI 68 CM KAKI HOLLOW 30X30; MATERIAL SS201 T.1,2 MM + GRANIT HITAM 15MM + ADJUSTER U/KAKI MAX 10CM	5	PC	1.700.000	8.500.000

Demikian Penawaran Harga dari kami,
atas perhatian dan kerjasamanya yang baik kami ucapkan terima
kasih.

Jumlah	Rp	8.500.000
PPN 11%	Rp	935.000
Grand Total	Rp	9.435.000

Note : Franco to Plant Sukabumi
Lama Pembuatan : 2 s/d 4 Minggu Hari Kerja
Pembayaran : 30 Hari setelah selesai pengiriman barang dan tukar invoice
Transfer : BANK CIMB NIAGA REK NO:80.0112268.6.00
Atas nama : CV PANCA PUTRA



Hormat Kami,

(Catur Adi Yulianto)