



PT. MERSIFARMA TM
SUKABUMI-INDONESIA

FORMULIR LATAR BELAKANG PERMINTAAN BARANG

Dilisi oleh Pemohon

DEPARTEMEN: PRODUKSI UNIT 4

No.: 134 /LBPB/ VII/20 26

- ☒ Peralatan Produksi
☐ Peralatan Engineering
☐ Peralatan Umum/Logistik/K3
☐ Peralatan Komputer

- ☐ Peralatan Laboratorium
☐ _____
☐ _____
☐ _____

Rencana Waktu Penggunaan:

Leadtime Purchasing:

- ☐ Peralatan Baru ☒ Penambahan ☐ Penggantian ☐ Berita Acara Kerusakan

SYARAT WAJIB PERALATAN BARU DAN PENAMBAHAN:

1. Lampirkan Foto/Brosur/Leaflet/Drawing Peralatan Baru.
2. Lampirkan Estimasi Harga atau Penawaran Harga.
3. Permintaan Peralatan Jenis Baru dibuat hanya sekali untuk awal mendaftarkan kesistem QAD.
4. Permintaan Penambahan Peralatan jenis yang sama tetap mengisi Formulir dengan melampirkan Histori Peralatan beserta Nomor Inventaris sebelumnya.
5. Barang diterima oleh Pemohon wajib memberikan Nomor Inventaris sesuai penomoran standar perusahaan.

SYARAT WAJIB PENGGANTIAN:

1. Lampirkan Foto Peralatan sebelumnya yang akan diganti.
2. Lampirkan Berita Acara Kerusakan.
3. Permintaan Penggantian Peralatan tetap mengisi Formulir dengan menyampaikan penggantian dengan Jenis yang sama dari sebelumnya atau Jenis Baru.
4. Barang diterima oleh Pemohon wajib memberikan Nomor Inventaris sesuai penomoran standar perusahaan.

Nama Barang Nama & Spesifikasi Barang (Merk, Tipe, dan Keterangan Lainnya)	Jumlah Unit	Estimasi Harga	Masa Waktu Pakai	Masa Frekuensi Pakai
Lemari SS 8 pintu	1 pcs			

Latar Belakang Permintaan & Peruntukkan

Dalam upaya meningkatkan kepatuhan terhadap implementasi 5R di area kerja proses, diperlukan pengadaan lemari penyimpanan yang lebih sesuai diruang supervisor proses. Lemari yang saat ini digunakan belum dapat mengakomodasi seluruh dokumen, sehingga sebagian dokumen masih disimpan diluar lemari. Kondisi tersebut berpotensi menyebabkan ketidakteraturan penyimpanan. Oleh karena itu, pengadaan lemari dengan kapasitas dan dimensi yang sesuai diharapkan dapat mendukung penyimpanan dokumen yang lebih rapi, terorganisir, mudah diakses serta mendukung penerapan 5R di area proses.

Dibuat:

Tgl. : 24/12
Nama : [Signature]
(Koordinator/Supervisor)

Diperiksa & disetujui:

Tgl. : 05/12
Nama : [Signature]
(Manager)

Nomor : PP-FO/001.00
Dokumen

Tanggal:
Berlaku **24 DEC 2025**

Disetujui:
Oleh [Signature]


Referensi Lemari



03/26
08

05/26
08

LAYOUT UNIT 4 LANTAI 1

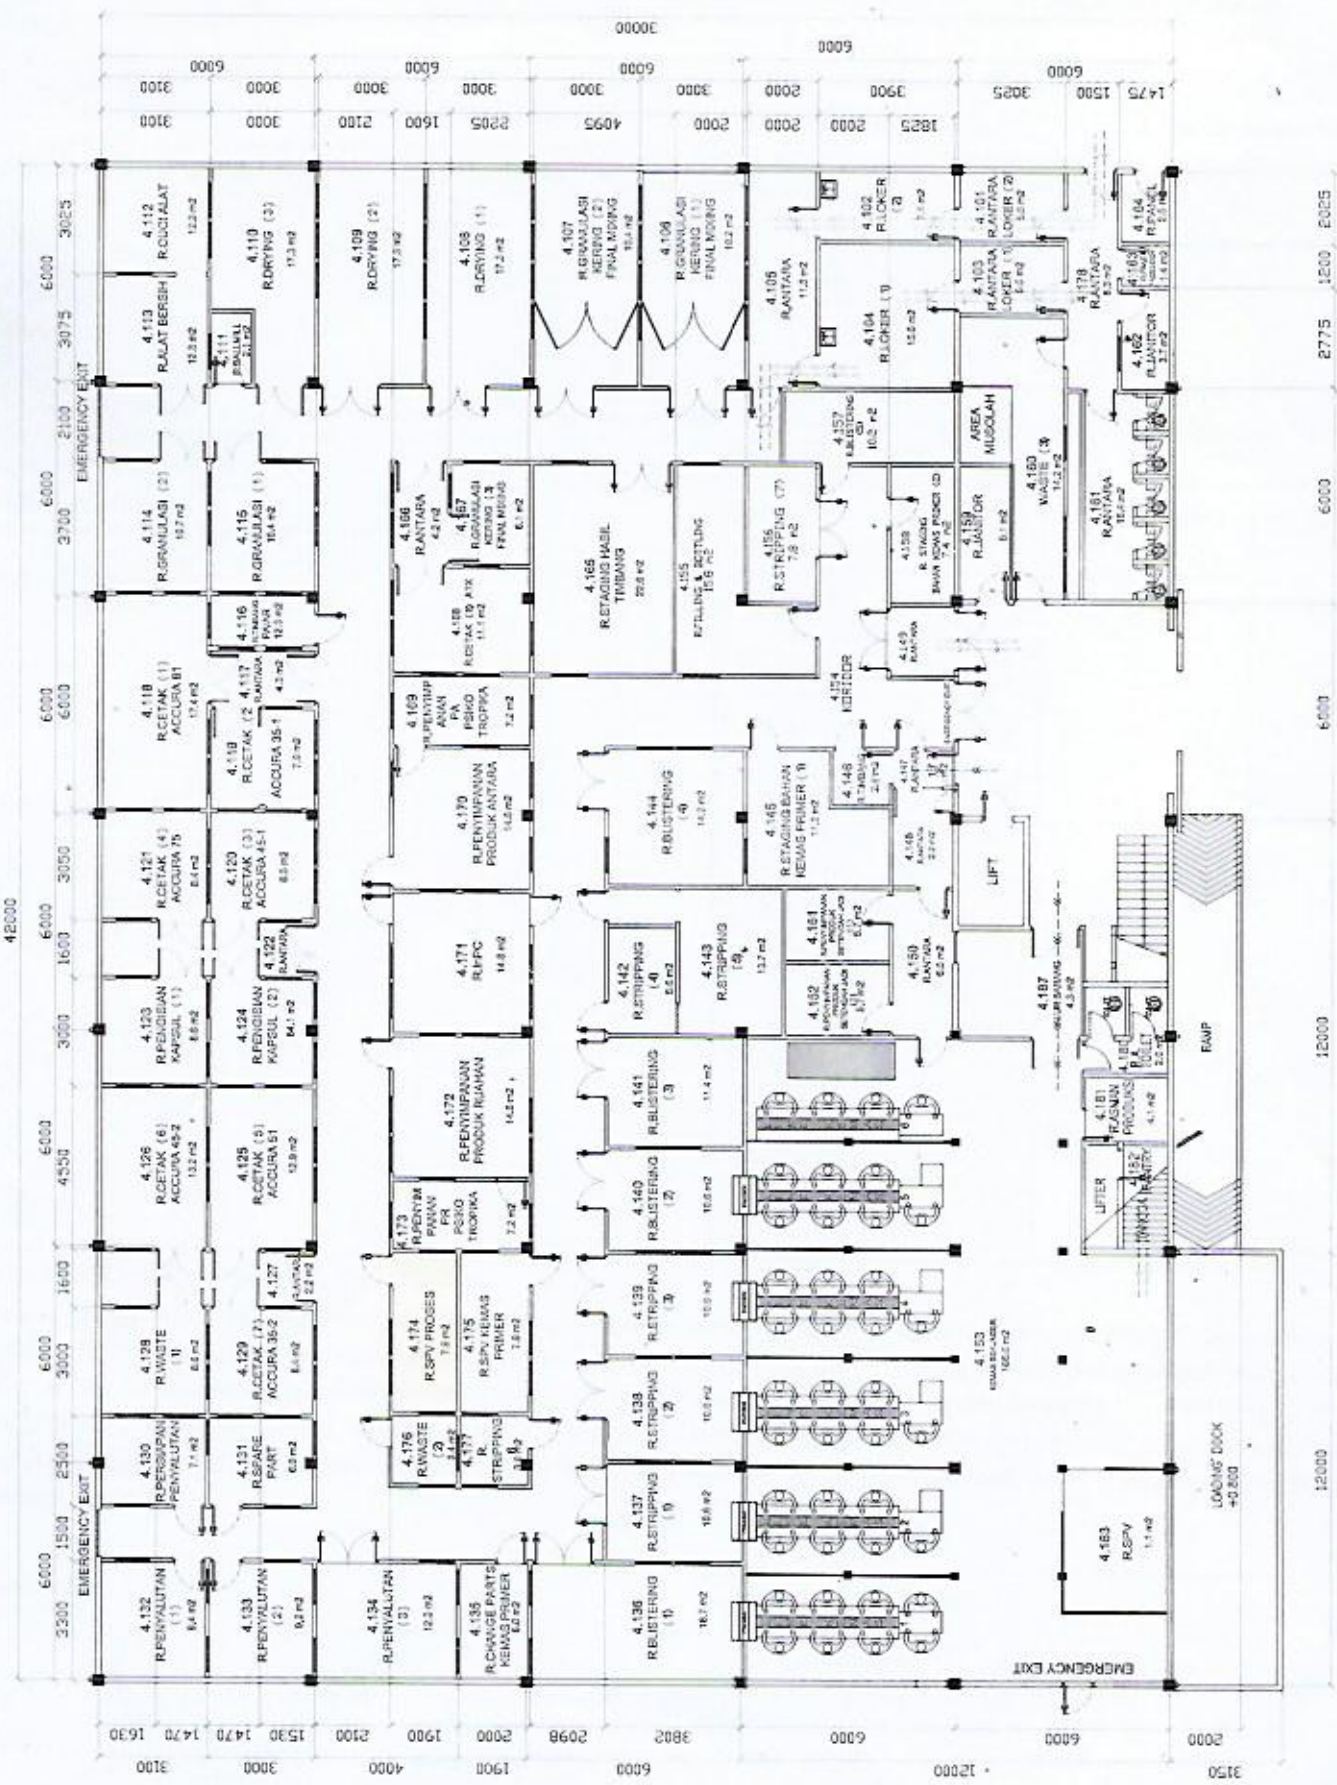

KETERANGAN

N/A

—

—

Good Quality Improves Life & Quality

SUKABUMI-CHEMBAR

AS BUILT DRAWING

—

—

LAYOUT UNIT 4 LANTAI 1

—

—

UNIT 4 LANTAI 1

—

—

PROJECT

—

—

DATE

—

—

REVISION

—

—

BY

—

—

CHECKED

