

ANALISA PERMINTAAN BARANG

No	Kode Barang	Nama Barang	Satuan	Stock Saat Ini (A)	Rencana Kebutuhan (B)	Kekurangan (A-B+C)	Pending Penerimaan (C)	Jumlah	Realisasi Pembelian	Realisasi Penggunaan
1	IMO03013	CCTV Jenis Outdoor HIKVISION DS-2CD2043G0-I Camera 4 MP IR Fixed Bullet	Lo	0	5	-5	0	5	0	0
2	IMO03013	CCTV Jenis Indoor HIKVISION DS-2CD2143G2-LI Camera 4 MP AcuSense Smart Hybrid Light Fixed Dome	Lo	0	3	-3	0	3	0	0
3	IMO11086	Kabel LAN Kabel UTP LAN Belden CAT 5E	Ro	0	1	-1	0	1	0	0
4	PPMI00014	Konektor RJ45 Commscope Connector RJ45 Cat5	Pk	0	1	-1	0	1	0	0

Catatan :

- Pemesanan barang ini diajukan untuk pengadaan dan pemasangan sistem CCTV baru pada area Gedung Unit 4 NS Lt. 2 & Unit 3 NS
 - **Pengadaan CCTV baru** pada area gedung Unit 4 NS Lt. 2 sejumlah **3 unit** CCTV (jenis outdoor).
 - **Pengadaan CCTV baru** pada area gedung Unit 3 NS sejumlah **2 unit** CCTV (jenis outdoor) dan **3 unit** (jenis indoor).
 - Pengadaan CCTV baru digunakan untuk mendukung proses aktivasi di gedung Unit 4 NS Lt. 2 dan meningkatkan sistem pengawasan dan pengendalian aktivitas di area proses produksi guna mendukung keamanan fasilitas, personel, serta kegiatan operasional yang berlangsung.
- Spesifikasi yang diajukan berdasarkan rekomendasi dari Dept. IT yang telah disesuaikan dengan CCTV eksisting.

Pemohon



Gita Anggraheni M

Atasan pemohon



Hervin Budiawan

Daftar Permintaan CCTV Baru

No.	Nama Ruangan	Status	Jumlah	Unit	Tipe CCTV	No. CCTV	Keterangan
1	Visitor Gallery - Unit 4 NS Lt.2	Permintaan Baru	1	Belum Ada	Outdoor	375	Permintaan baru pemenuhan aktivasi Gedung Unit 4 NS Lt.2
2	Visitor Gallery - Unit 4 NS Lt.2	Permintaan Baru	1	Belum Ada	Outdoor	377	Permintaan baru pemenuhan aktivasi Gedung Unit 4 NS Lt.2
3	Visitor Gallery - Unit 4 NS Lt.2	Permintaan Baru	1	Belum Ada	Outdoor	378	Permintaan baru pemenuhan aktivasi Gedung Unit 4 NS Lt.2
4	R. Printing & Penandaan - Unit 3 NS	Permintaan Baru	1	Belum Ada	Indoor	370	Permintaan penambahan baru sesuai Usulan Perubahan No: 050/MFG/PR/PPN/I/26
5	R. Penyimpanan Bahan Kemas (Printed) & Label - Unit 3 NS	Permintaan Baru	1	Belum Ada	Indoor	371	Permintaan penambahan baru sesuai Usulan Perubahan No: 050/MFG/PR/PPN/I/26
6	R. Penyimpanan Bahan Kemas - Unit 3 NS	Permintaan Baru	1	Belum Ada	Indoor	372	Permintaan penambahan baru sesuai Usulan Perubahan No: 050/MFG/PR/PPN/I/26
7	Line Kemas 1 - Unit 3 NS	Permintaan Baru	1	Belum Ada	Outdoor	385	Permintaan penambahan baru sesuai Usulan Perubahan No: 050/MFG/PR/PPN/I/26
8	Line Kemas 2 - Unit 3 NS	Permintaan Baru	1	Belum Ada	Outdoor	386	Permintaan penambahan baru sesuai Usulan Perubahan No: 050/MFG/PR/PPN/I/26

CCTV Jenis Indoor = 3 unit CCTV
 CCTV Jenis Outdoor = 5 unit CCTV
 Jumlah CCTV = 8 unit CCTV

RINGKASAN CCTV

URAIAN	JUMLAH
TOTAL CCTV	30 UNIT
CCTV INDOOR	20 UNIT
CCTV OUTDOOR	10 UNIT

SIMBOL	CAKUPAN MONITORING
 CCTV INDOOR	• Monitoring aktivitas produksi • Monitoring operator • Monitoring material • Monitoring proses produksi • Monitoring koridor dan area kerja
 CCTV OUTDOOR	• Monitoring akses masuk dan keluar • Monitoring visitor gallery • Monitoring aktivitas line kemas • Monitoring emergency exit • Monitoring keamanan lingkungan

FUNGSI SISTEM CCTV

-  Pengawasan keamanan personel
-  Pengawasan proses produksi
-  Monitoring kepatuhan CPOB
-  Monitoring akses area terbatas
-  Investigasi insiden
-  Pencegahan kehilangan aset perusahaan
-  Monitoring aktivitas operasional
-  Monitoring audit internal dan eksternal
-  Menyediakan rekaman sebagai bukti investigasi


CATATAN :

1. Kamera Indoor dan Outdoor sesuai simbol pada denah.
2. Penomoran CCTV indoor sesuai dengan layout, mulai No. 240 s.d 259
3. Penomoran CCTV outdoor sesuai dengan layout, mulai No. 375 s.d 384
4. CCTV indoor No. 240 s.d 259 (tulisan hitam)
5. CCTV outdoor No. 375 s.d 384 (tulisan merah)
6. Seluruh area proses produksi, kemas sekunder, meja line kemas, akses keluar masuk dan Visitor Gallery dalam pengawasan CCTV.

NOMOR DENAH CCTV:
COM/CCTV/028-01


STANDARD

MENGANTIKAN TGL: 09/06-2024
NOMOR: COM/CCTV/028-01

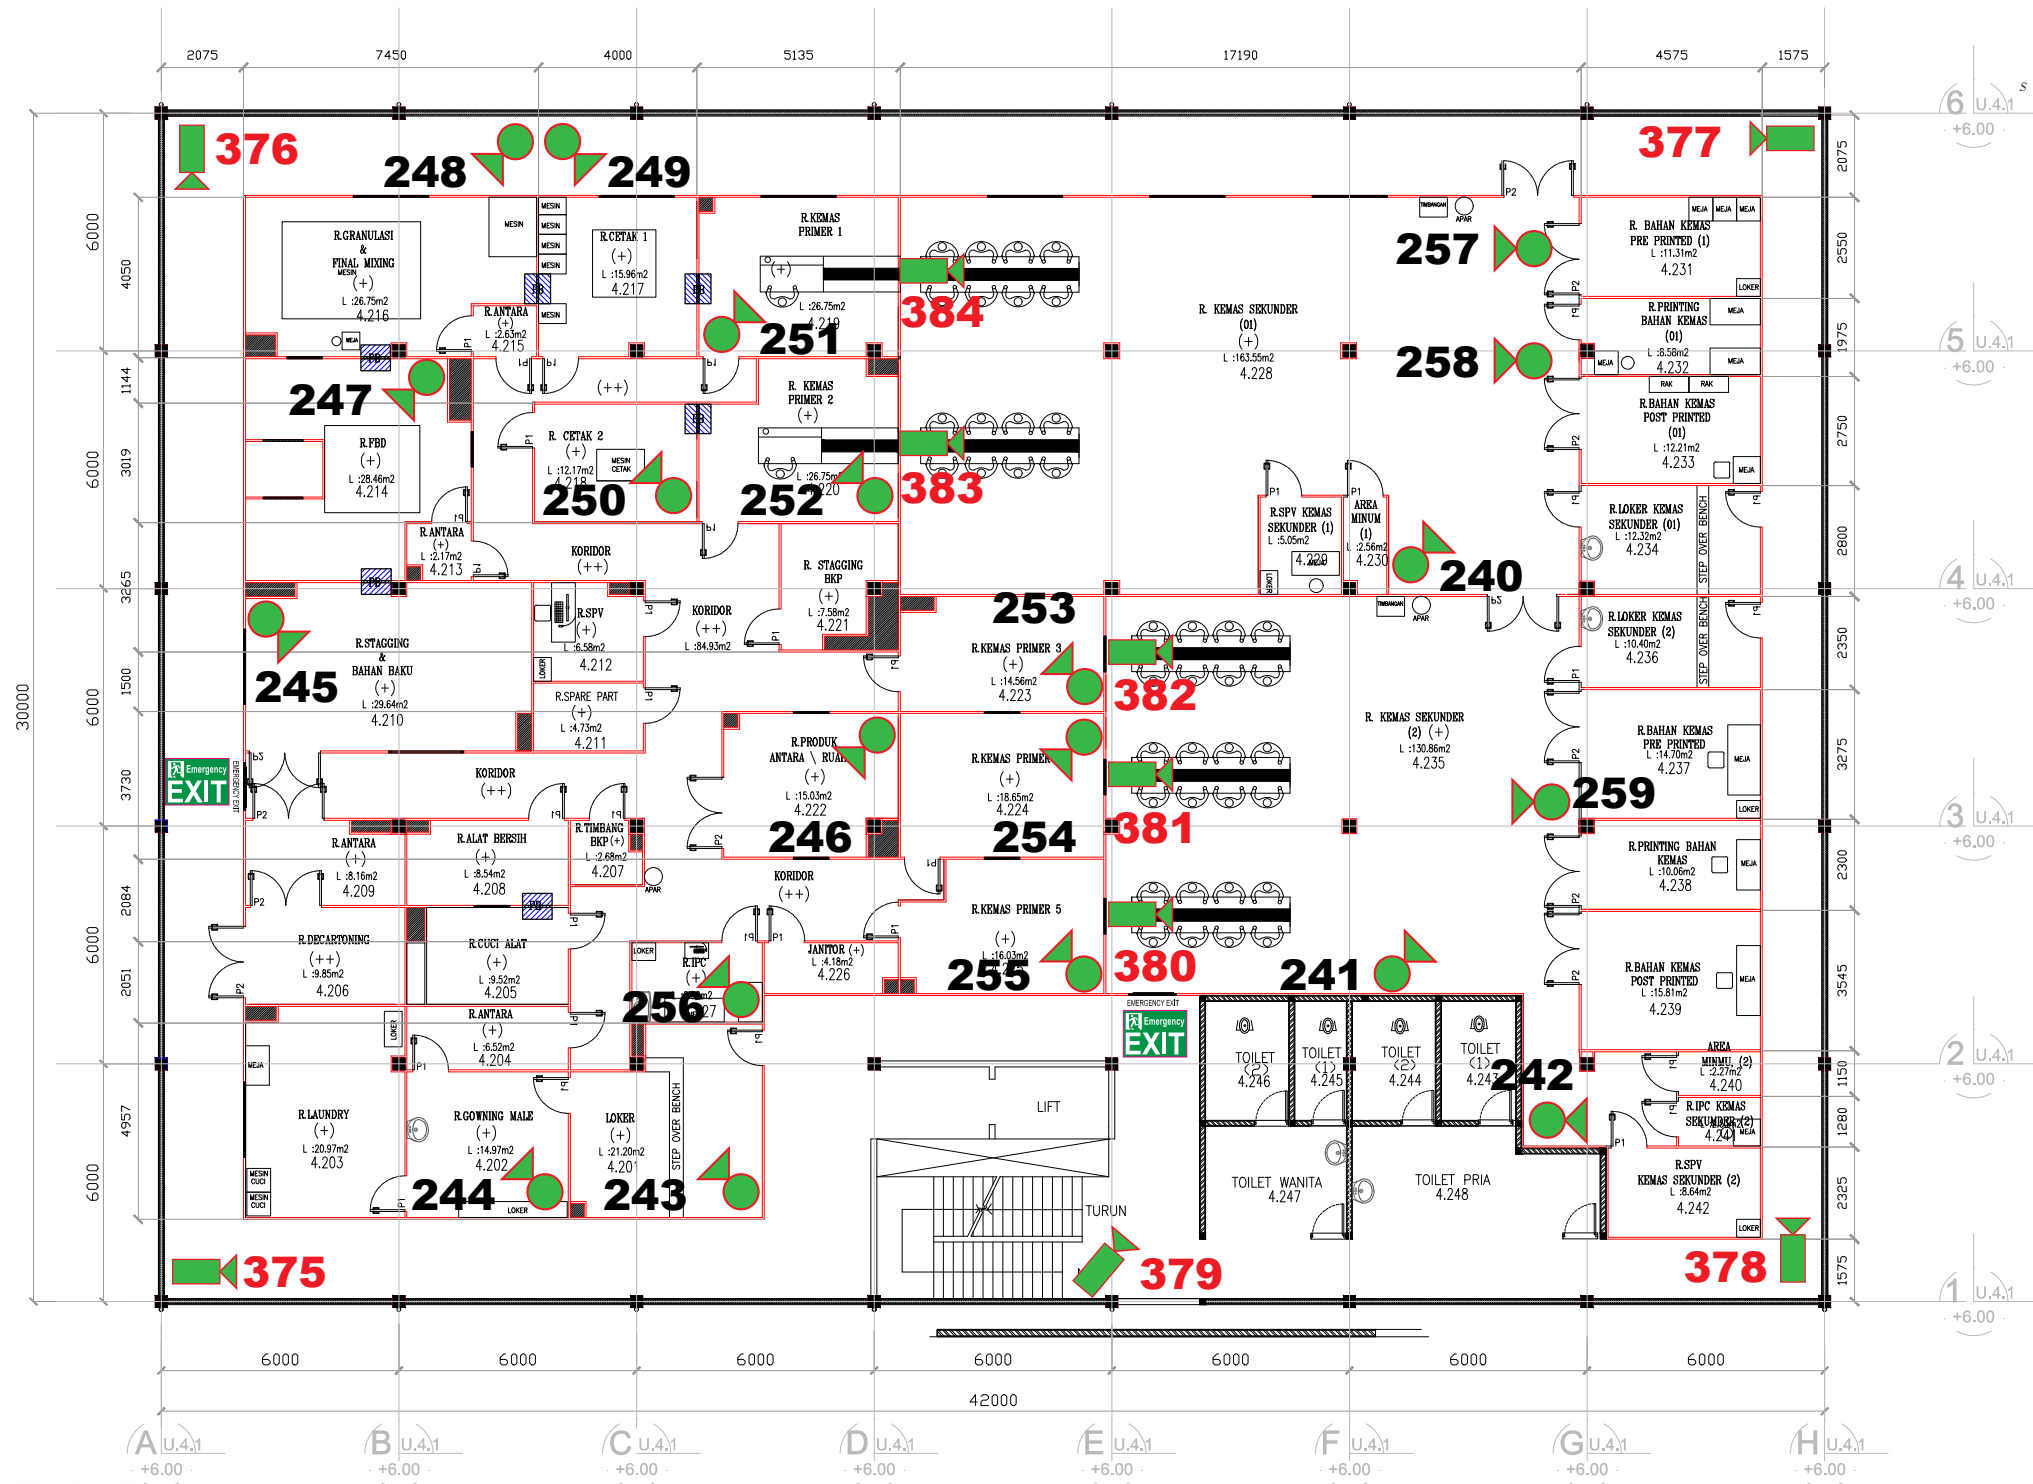

LAYOUT UNIT 4 LANTAI 2

SKALA : N.T.S.

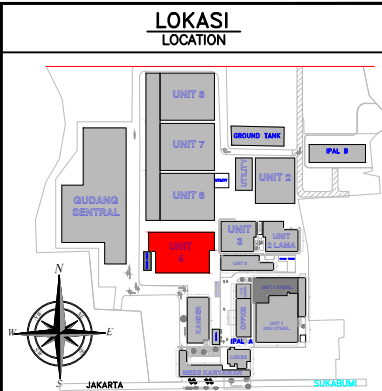

KETERANGAN

AREA	KETERANGAN
1260 M2	BANGUNAN

N/A

NO	NO. REFERENCE REFERENCE NUMBER
1	(355/MFG/TR/PP/VII/24)
2	(356/MFG/TR/PP/VII/24)
3	(662/MFG/PR/VII/25)
4	(664/MFG/PR/VII/25)

NO	TANGGAL	REVISION
01	18/07/25	PERUBAHAN NAMA RUANG

Deskripsi revisi :

- PERUBAHAN MESIN CETAK
DI RUANG CETAK 1 &
CETAK 2
- PERUBAHAN NAMA
RUANGAN NO.4.214

N/A

MANUFAKTUR



SUKABUMI-CIKEMBAR

STATUS GAMBAR	DRAWING STATUS
---------------	----------------



AS BUILT DRAWING

JUDUL GBR.
DRAWING TITLE

UNIT 4 LANTAI 2

PROJECT	UNIT 4			UKURAN SIZE
DIGAMBAR DRAWING				A3
DIPERIKSA CHECKED				
DISETALUI APPROVED				SKALA SCALE
DISETALUI APPROVED				
DISETALUI APPROVED				NTS
DISETALUI APPROVED				
NO. GAMBAR DRAWING NUMBER				REV.
D-A-L-U4NS.L2-003				01

PRJ. 01-PT/001.00

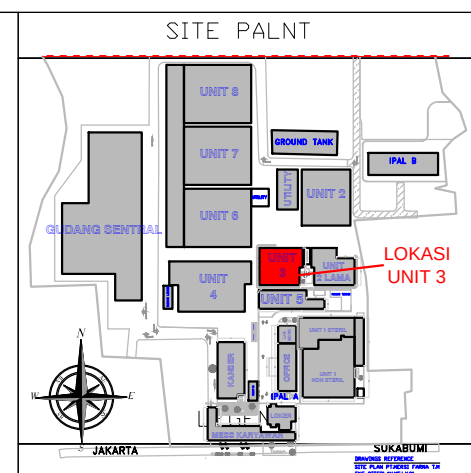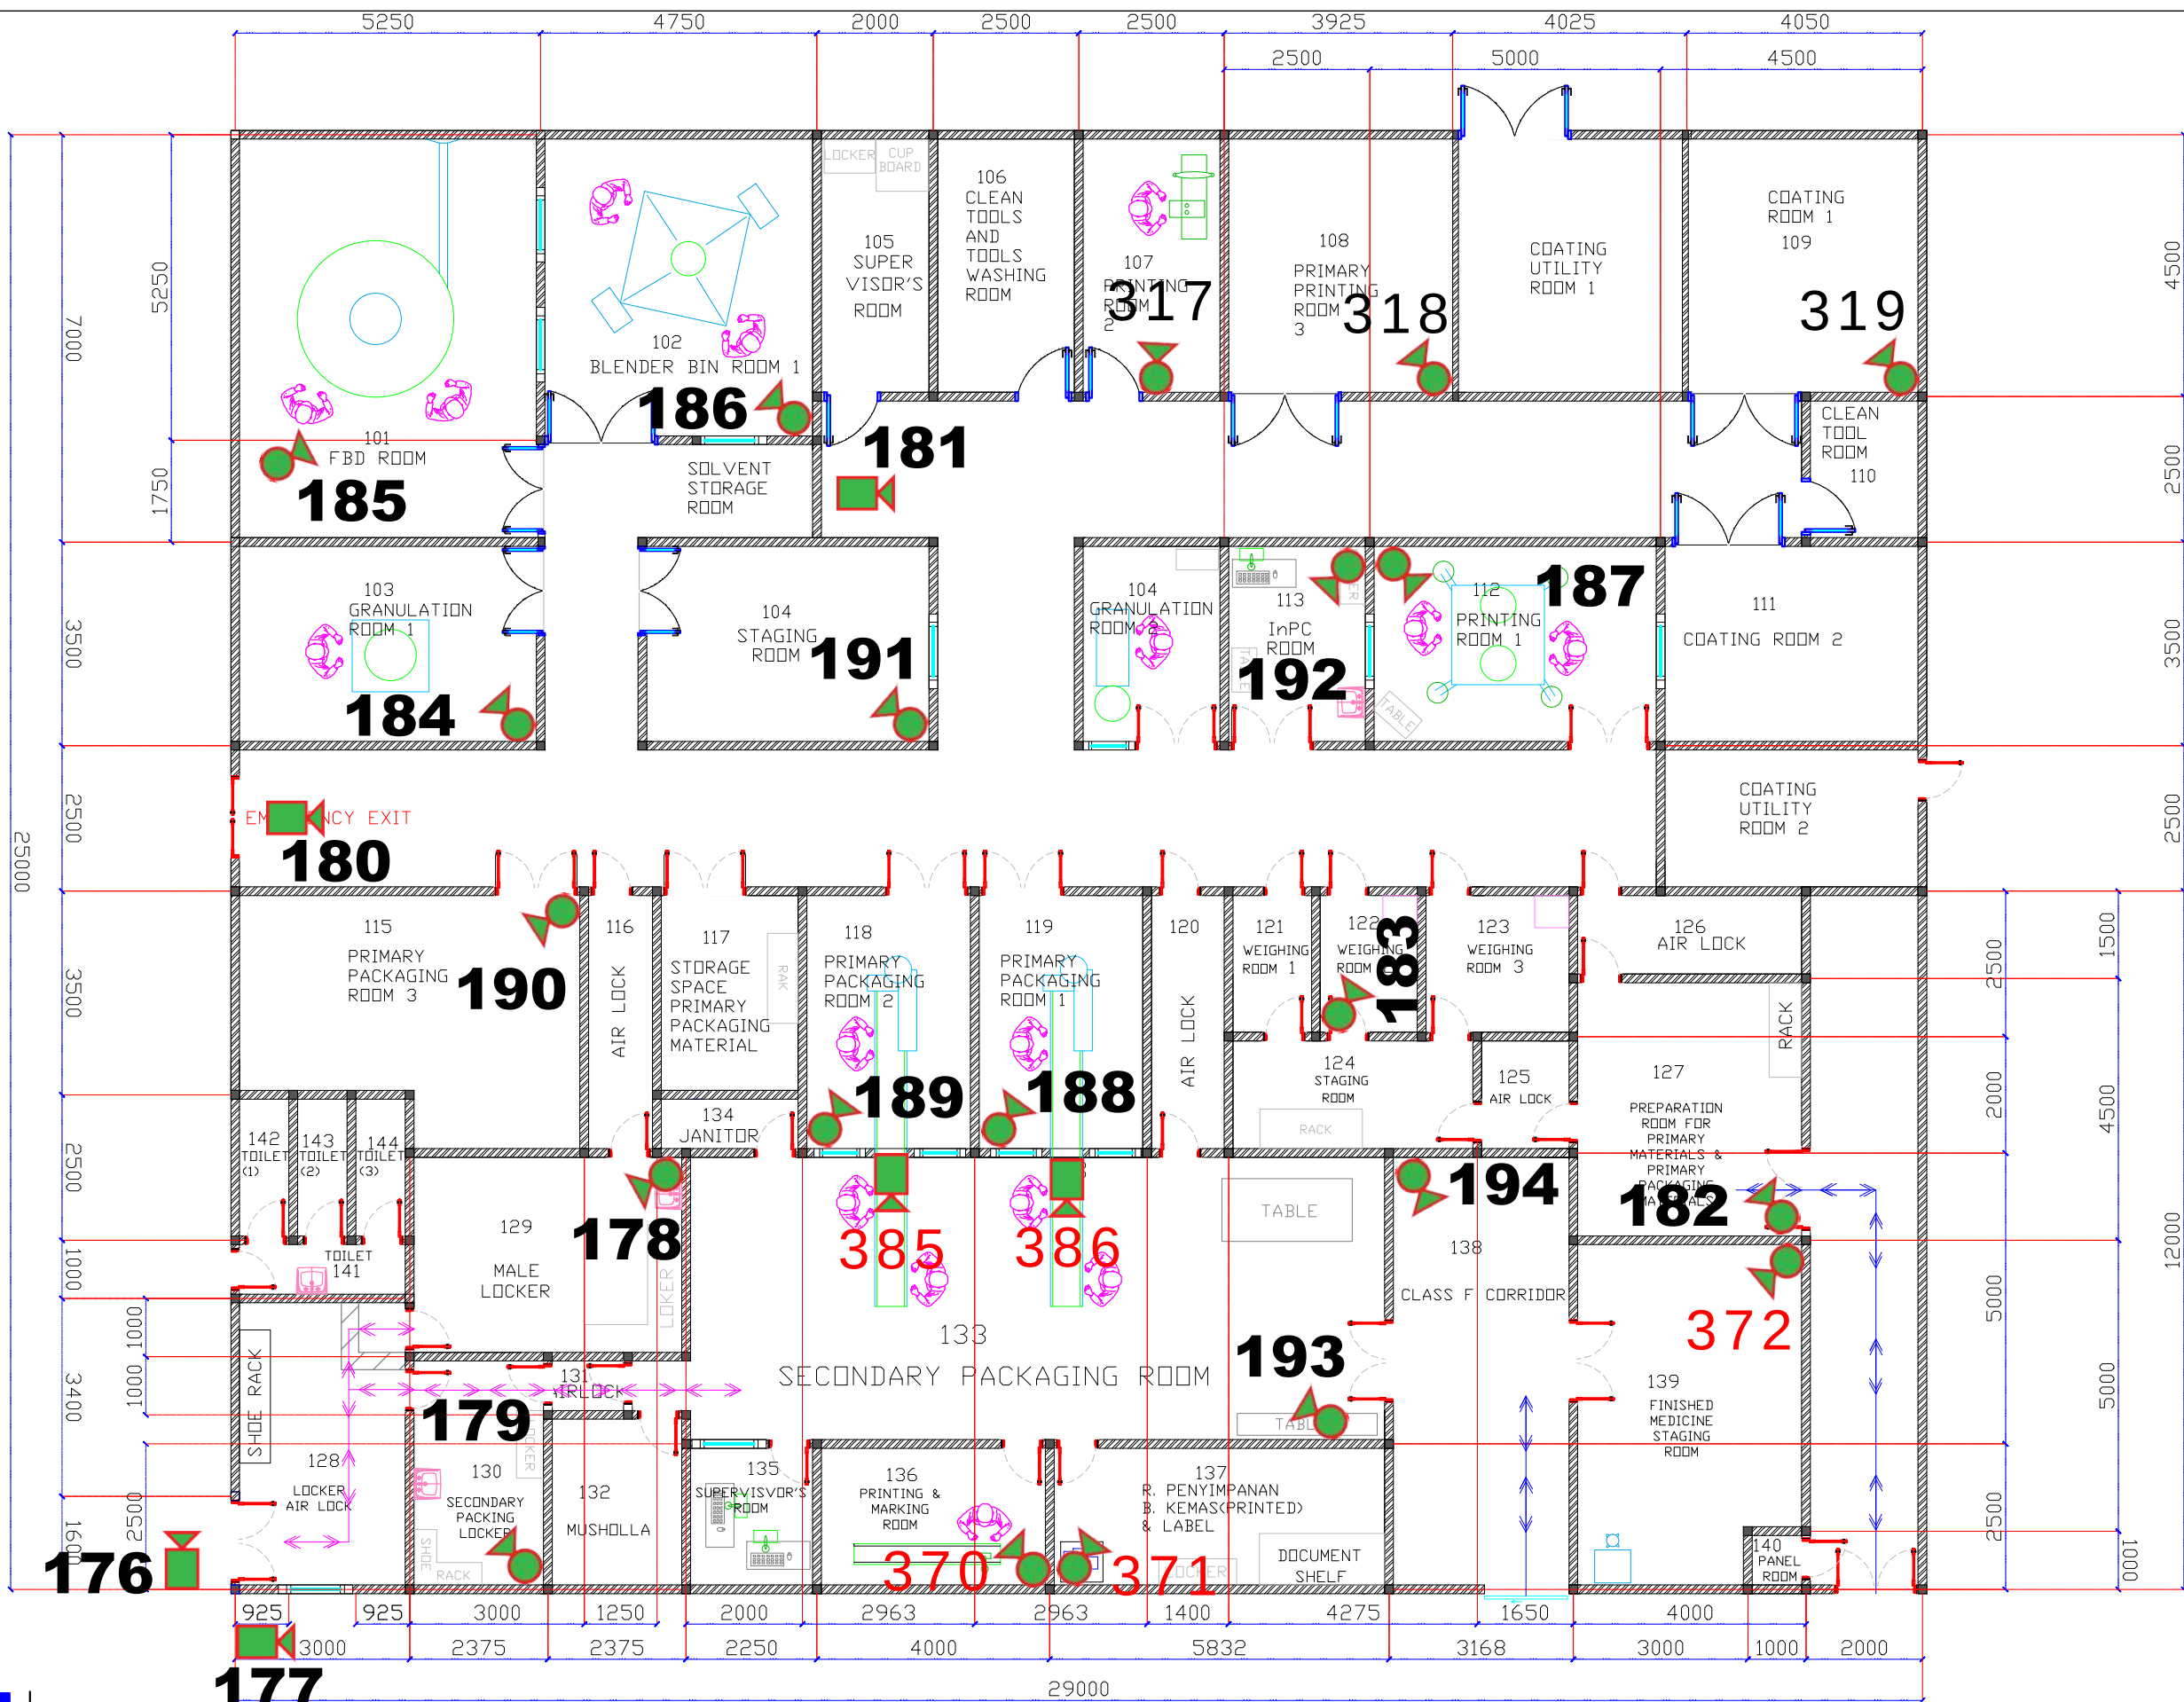

Legend	
KODE	UKURAN
↔	FLOW OF PEOPLE
↔	FLOW OF MATERIAL

DRAWINGS REFERENCE			
NO.	DWG NO.	DWG TITLE	REV
REVISION			
NO.	DATE	DWG TITLE	REV

STATUS GAMBAR DRAWING STATUS		AS BUILT DRAWING		
JUDUL GAMBAR DRAWING TITLE		UNIT 4 LAYOUT 1ST FLOOR		
NOMOR GAMBAR DRAWING TITLE		ENG-U4.L1.LY.13		
PROJECT	UNIT 4 LANTAI 1	PARAF INITIALS	TANGGAL DATE	UKURAN SIZE
DIGAMBAR DRAWN	DRAFTER			A3
DIPERIKSA CHECKED	QA. STAFF			
DIPERIKSA CHECKED	PRJ. MANAGER			SKALA SCALE
DISETUJUI APPROVED	ENG. MANAGER			1:70
DISETUJUI APPROVED	PROD. MANAGER			
DISETUJUI APPROVED	QA. MANAGER			REV.
				00