

ANALISA PERMINTAAN BARANG

No	Kode Barang	Nama Barang	Satuan	Stock Saat Ini (A)	Rencana Kebutuhan (B)	Kekurangan (A-B+C)	Pending Penyerimaan (C)	Jumlah	Realisasi Pembelian	Realisasi Penggunaan
1	IMO02052	Besi Siku L. 50 cm x 50 cm x 5 mm	Batang	0.00	37.00	-37.00	0.00	37.00	0.00	0.00
2	IMO03131	Cat Fralit (Lemon Yellow KF-147)	Kaleng	0.00	44.00	-44.00	0.00	44.00	0.00	0.00
3	IMO03131	Cat Fralit (Black KF-582)	Kaleng	0.00	44.00	-44.00	0.00	44.00	0.00	0.00
4	IMO19053	Skrup Kayu Ukuran 2 x 9	Dus	0.00	1.00	-1.00	0.00	1.00	0.00	0.00
5	IMO06017	Fisher S6	Dus	0.00	10.00	-10.00	0.00	10.00	0.00	0.00
6	IMO19059	Silent Warna Clear	Tube	0.00	18.00	-18.00	0.00	18.00	0.00	0.00
7	IMO20038	Thinner Impala	Galon	0.00	9.00	-9.00	0.00	9.00	0.00	0.00
8	IMO11342	Kuas Uk. 3 Inch	Pes	0.00	8.00	-8.00	0.00	8.00	0.00	0.00
9	PGDG00230	Lakban Kertas Uk. 1 Inch	Pes	0.00	6.00	-6.00	0.00	6.00	0.00	0.00
10	ATSP01000	Mata Cutting Gerinda Uk. 4 Inch	Dus	0.00	1.00	-1.00	0.00	1.00	0.00	0.00

CATATAN

Material ini akan digunakan untuk pemasangan corner guard di area dalam gudang central

PROPOSAL:

1. Formulir Latar Belakang Permintaan Barang Habis Pakai Terlampir
2. Rincian Kebutuhan untuk Pemasangan Pelindung Kolom atau Cornerd Guard
3. Estimasi Biaya Kebutuhan Material Terlampir
4. Photo Eksisting Saat Ini Terlampir
5. Gambar atau Denah Area Gedung Gudang Central Terlampir
6. Form Job Order Gedung Gudang Central Terlampir

Dibuat



Riki Septian
Planning and Reporting Staff

Diperiksa



Yoga Adi Putra
Construction Project Supervisor

Menyetujui



Dicky Mohammad Tasdik
Civil Engineering Manager



PT. MERSIFARMA TM
SUKABUMI-INDONESIA

**FORMULIR LATAR BELAKANG
PERMINTAAN BARANG
HABIS PAKAI**

Diisi oleh Pemohon

DEPARTEMEN:PROJECT

No. : 069/LBPBHP/IX/2026

Nama Barang Habis Pakai:

**MATERIAL PEMBUATAN CORNERD GUARD AREA GUDANG
CENTRAL**

Rencana Waktu Penggunaan:
September 2026

Lead time Purchasing:
7 Hari

Berlaku untuk satu jenis barang

Masa Waktu Pakai **± 5 Tahun**

Masa Frekuensi Pakai **Setiap Hari Kerja**

☐ Permintaan Item Baru

☐ Permintaan Kebutuhan Jadwal Kerja

☐ Bahan Penunjang

☐ Perlengkapan Listrik

☐ Innovator

☐ Kalibrasi

☐ Suku Cadang

☐ Alat Tulis

☐ Sample Bahan Kemasan

☐ Perbaikan

☐ Bahan Kebersihan

☐ Hardware

☐ Sample Bahan Baku

☐ Marketing Promosi

☐ Inkjet/Laserjet Print

☐

☐ Kualifikasi

☒ **Project**

SYARAT WAJIB PERMINTAAN BARU

1. Sertakan Foto Barang Baru.
2. Dibuat hanya sekali untuk awal mendaftarkan ke sistem QAD.
3. Pemesanan selanjutnya menggunakan Analisa Permintaan Barang dengan melampirkan hasil verifikasi stok fisik (kartu stok/bin card).

SYARAT WAJIB PERMINTAAN JADWAL KERJA

1. Formulir Perbaikan (jika dibutuhkan).
2. Setiap pengajuan menyertakan jadwal/timetable.
3. Dibuat setiap mengajukan kebutuhan untuk memenuhi rencana jadwal kerja, sekalipun barang sudah terdaftar di sistem QAD.

Digunakan
untuk

**Pembuatan cornerd guard atau pelindung kolom di area dalam gudang
central**

Latar
belakang
permintaan

Adanya kebutuhan material untuk pembuatan cornerd guard atau pelindung kolom di area dalam gudang central. Kondisi saat ini kolom area dalam gudang central tidak memiliki pelindung, sehingga pada saat barang menggunakan forklift tidak terlihat ada kolom dan beberapa kali terdapat dan menimbulkan kerusakan pada kolom sehingga dibutuhkan pemasangan cornerd guard. Material yang dibutuhkan untuk pembuatan cornerd guard tidak tersedia sehingga dibutuhkan pengadaan material.

☐ Perlu Minimum Stock

Tentukan Reorder Point

Dibuat:

Riki Septian

Tgl.

(Staf/Koord.)

Diperiksa:

Yoga Adi Putra

Tgl.

(Koord./Spv/Ast. Mgr)

Menyetujui:

Dicky Mohamad Tasdik

Tgl.

(Kepala Departemen)

Nomor
Dokumen : COM-FPT/001A.00

Tanggal
Berlaku : **11 SEP 2023**

Disetujui
oleh :

KEBUTUHAN MATERIAL PEMASANGAN CORNERD GUARD ATAU PELINDUNG KOLOM

NO	MATERIAL	KEBUTUHAN	SATUAN	SNI QTY		JUMLAH KEBUTUHAN		HARGA	
				+WASTE	TOTAL QTY	SNI	JUMLAH	SATUAN	TOTAL HARGA
A	MATERIAL PEKERJAAN PEMASANGAN CORNERD GUARD ATAU PELINDUNG KOLOM								
1	Besi Siku L. 50 cm x 50 cm x 5 mm	217 M	0%	217	6	37	Batang	Rp 120,000	Rp 4,440,000
2	Cat Putih (Lemon Yellow KF-147)	43 Kg	0%	43	1	44	Kaleng	Rp 95,000	Rp 4,180,000
3	Cat Putih (Black KF-582)	43 Kg	0%	43	1	44	Kaleng	Rp 95,000	Rp 4,180,000
4	Skrup Kayu Ukuran 2 x 9	1000 Pes	0%	1000	1000	1	Dus	Rp 250,000	Rp 250,000
5	Fisher S6	1000 Pes	0%	1000	100	10	Dus	Rp 25,000	Rp 250,000
6	Silent Warna Clear	18 Tube	0%	18	1	18	Tube	Rp 75,000	Rp 1,350,000
7	Thinner Impala	45 Kg	0%	45	5	9	Galon	Rp 120,000	Rp 1,080,000
8	Kuas Uk. 3 Inch	8 Pes	0%	8	1	8	Pes	Rp 15,000	Rp 120,000
9	Lakban Kertas Uk. 1 Inch	6 Roll	0%	6	1	6	Roll	Rp 12,000	Rp 72,000
10	Mata Cutting Gerinda Uk. 4 Inch	25 Pes	0%	25	25	1	Dus	Rp 125,000	Rp 125,000
JUMLAH HARGA MATERIAL PEMASANGAN CORNERD GUARD ATAU PELINDUNG KOLOM									Rp 16,047,000

JUMLAH HARGA MATERIAL PEMASANGAN CORNERD GUARD ATAU PELINDUNG KOLOM

Rp 16,047,000

Dibuat, 14 September 2026


Yoga Adi Putra
Construction Project Supervisor

 **mersi**
Good Quality Improves Life's Quality


Dicky Mohammad Tasdik
Civil Engineering Manager

PHOTO EKSISTING SAAT INI AREA DALAM KOLOM STRUKTUR BANGUNAN GEDUNG GUDANG CENTRAL



[Handwritten signature]

Pekerjaan Pemusnagan Corner Gerd Best Siku pada Kolom Bangunan (217 Titik)

INFORMASI PROYEK

Jumlah Tenaga Kerja :	4 Orang (2 Tukang + 2 Kenek)
Estimasi Total Durasi :	14 Hari Kerja
Target Produktivitas :	15 - 20 Tiik / Hari (Pemasangan)


DESEMBER 2026

TOTAL ESTIMASI DURASI KESELURUHAN

Tahapan Pekerjaan

0	1	2	465	4
---	---	---	---	---	---	---	---	---	---	----	----	-----	-----	---

400

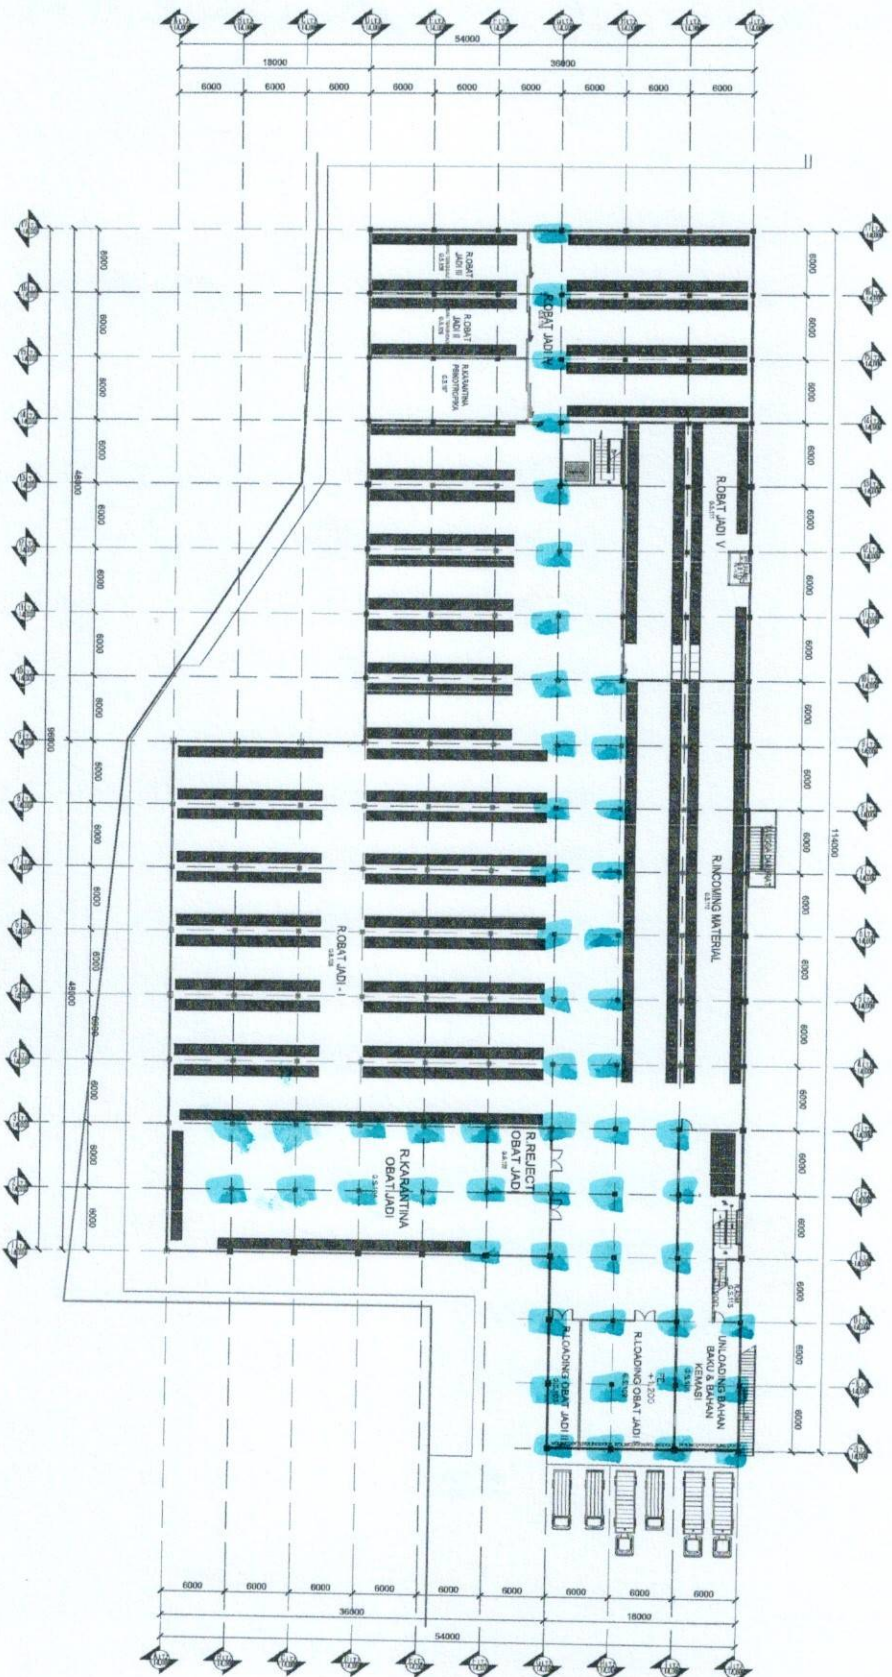

KETERANGAN

AREA	KETERANGAN
4543 M2	BANDUNAN

	N/A
NO. OF PROPS	
D-A-L-MF.L1-001	

$$-N/A$$

**NO PURCHASE
NECESSARY**

		REVISION	
		20-10-24	685/MFG/LOG/PP/X/24

Deskripsi model :

N/A



MANUFACTURING

Thermers!
Good Quality Improves Life's Quality

SUKABUMI--CIKEMBAR

AS BUILT DRAWING


LAYOUT CUDANG SENTRAL LANTAI 1

DESIGNER NAME	DATE	DESIGN NO.	SCALE	APPROVAL BY
DRAWN BY				
CHECKED BY				
DATE				NIS


COPY

SCALA : N.T.S

PRJ. 01-PT/001.00	01
-------------------	----

LAYOUT GUDANG SENTRAL LANTAI BASEMENT

SKALA : N.T.S

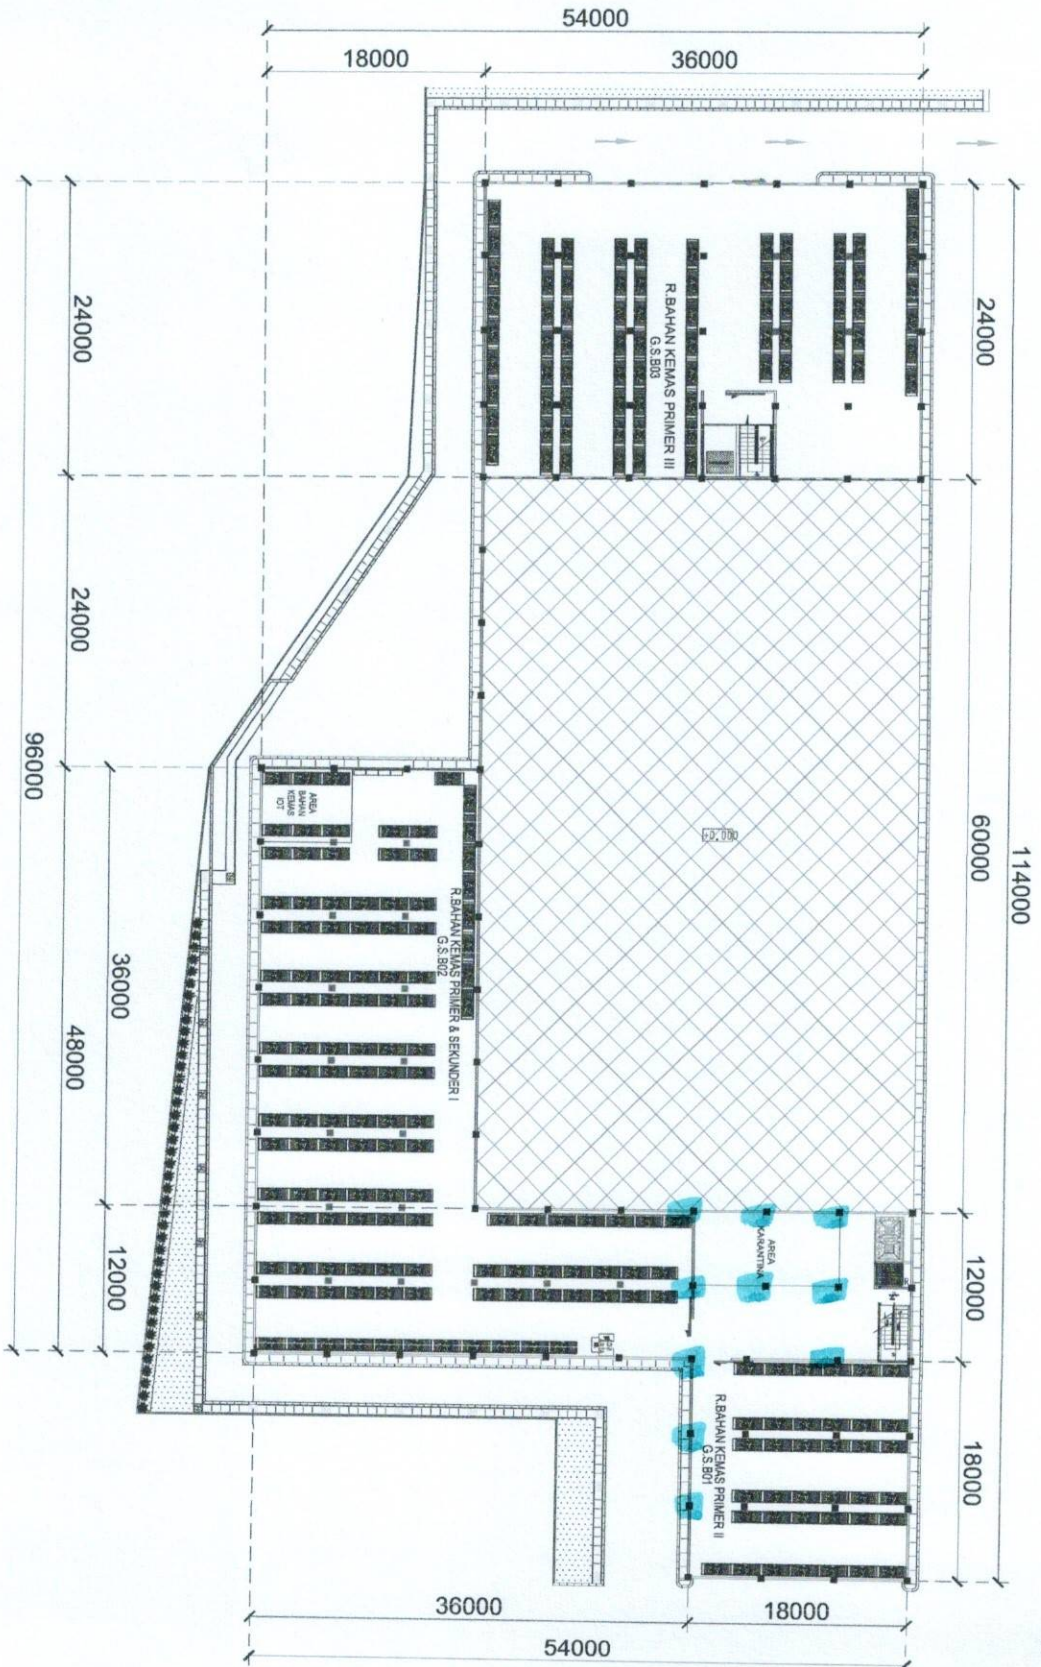


LOKASI
LOCATION



KETERANGAN
LEGEND

LIMS	KETERANGAN
4070 M2	BANGUNAN

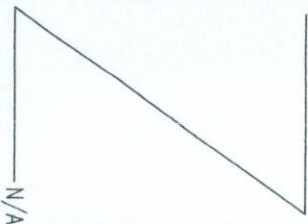

D10-A-L-MF.L1-001

NO.	REVISION
01	20-10-24/055/AMQ/Ged/PP/X/24


N/A

mersi
Good Quality Improves Life's Quality

SIKABUMI-CIKEMBAR

AS BUILT DRAWING

LAYOUT GUDANG SENTRAL LANTAI BASEMENT

PROJEK	LOKASI	NO.
GUDANG SENTRAL	4070 M2	01

COPY

PRL 01-PT/001.00