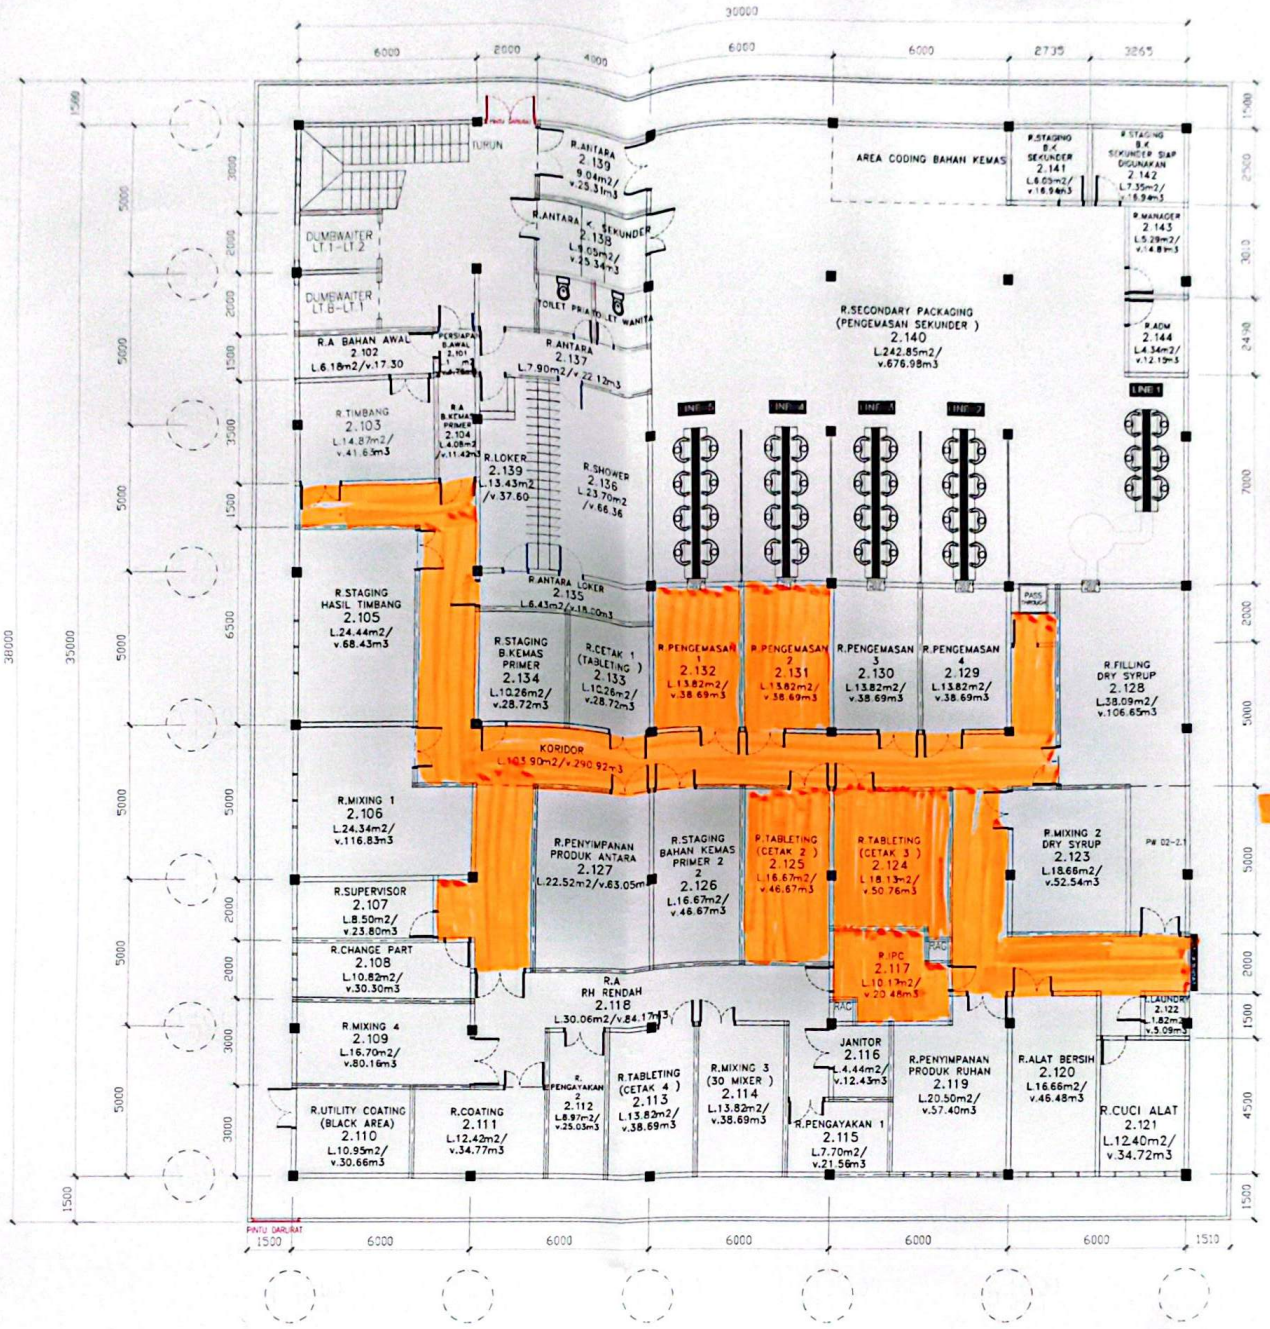


= Area Perbaikan epoxy Lantai

LAYOUT UNIT 2 LANTAI 1

SCALA : N.T.S

LOKASI

KETERANGAN

AREA	KETERANGAN
1245 M2	BANGUNAN

N/A

NO	REVISION
01	TEK-U2-LB-01

NO	TANGGAL	REVISION
01	06-03-24	RENCANA PERBAIKAN NAIK PLANCAR UNIT 2 LANTAI SEDIMENT

N/A

PT .MERSIFARMA TM

SUKABUMI-CIKEMBAR

AS BUILT DRAWING

LAYOUT UNIT 2 LANTAI 1

PROJECT: UNIT 2

A3

NTS

D-A-L-U2NS.L1-002 01

COPY

PR.: 01-PT/001.00

Dipindai dengan CamScanner